
CARRER TAMARIT

CARRER BORREL

CARRER URGELL


CARRER MANSO

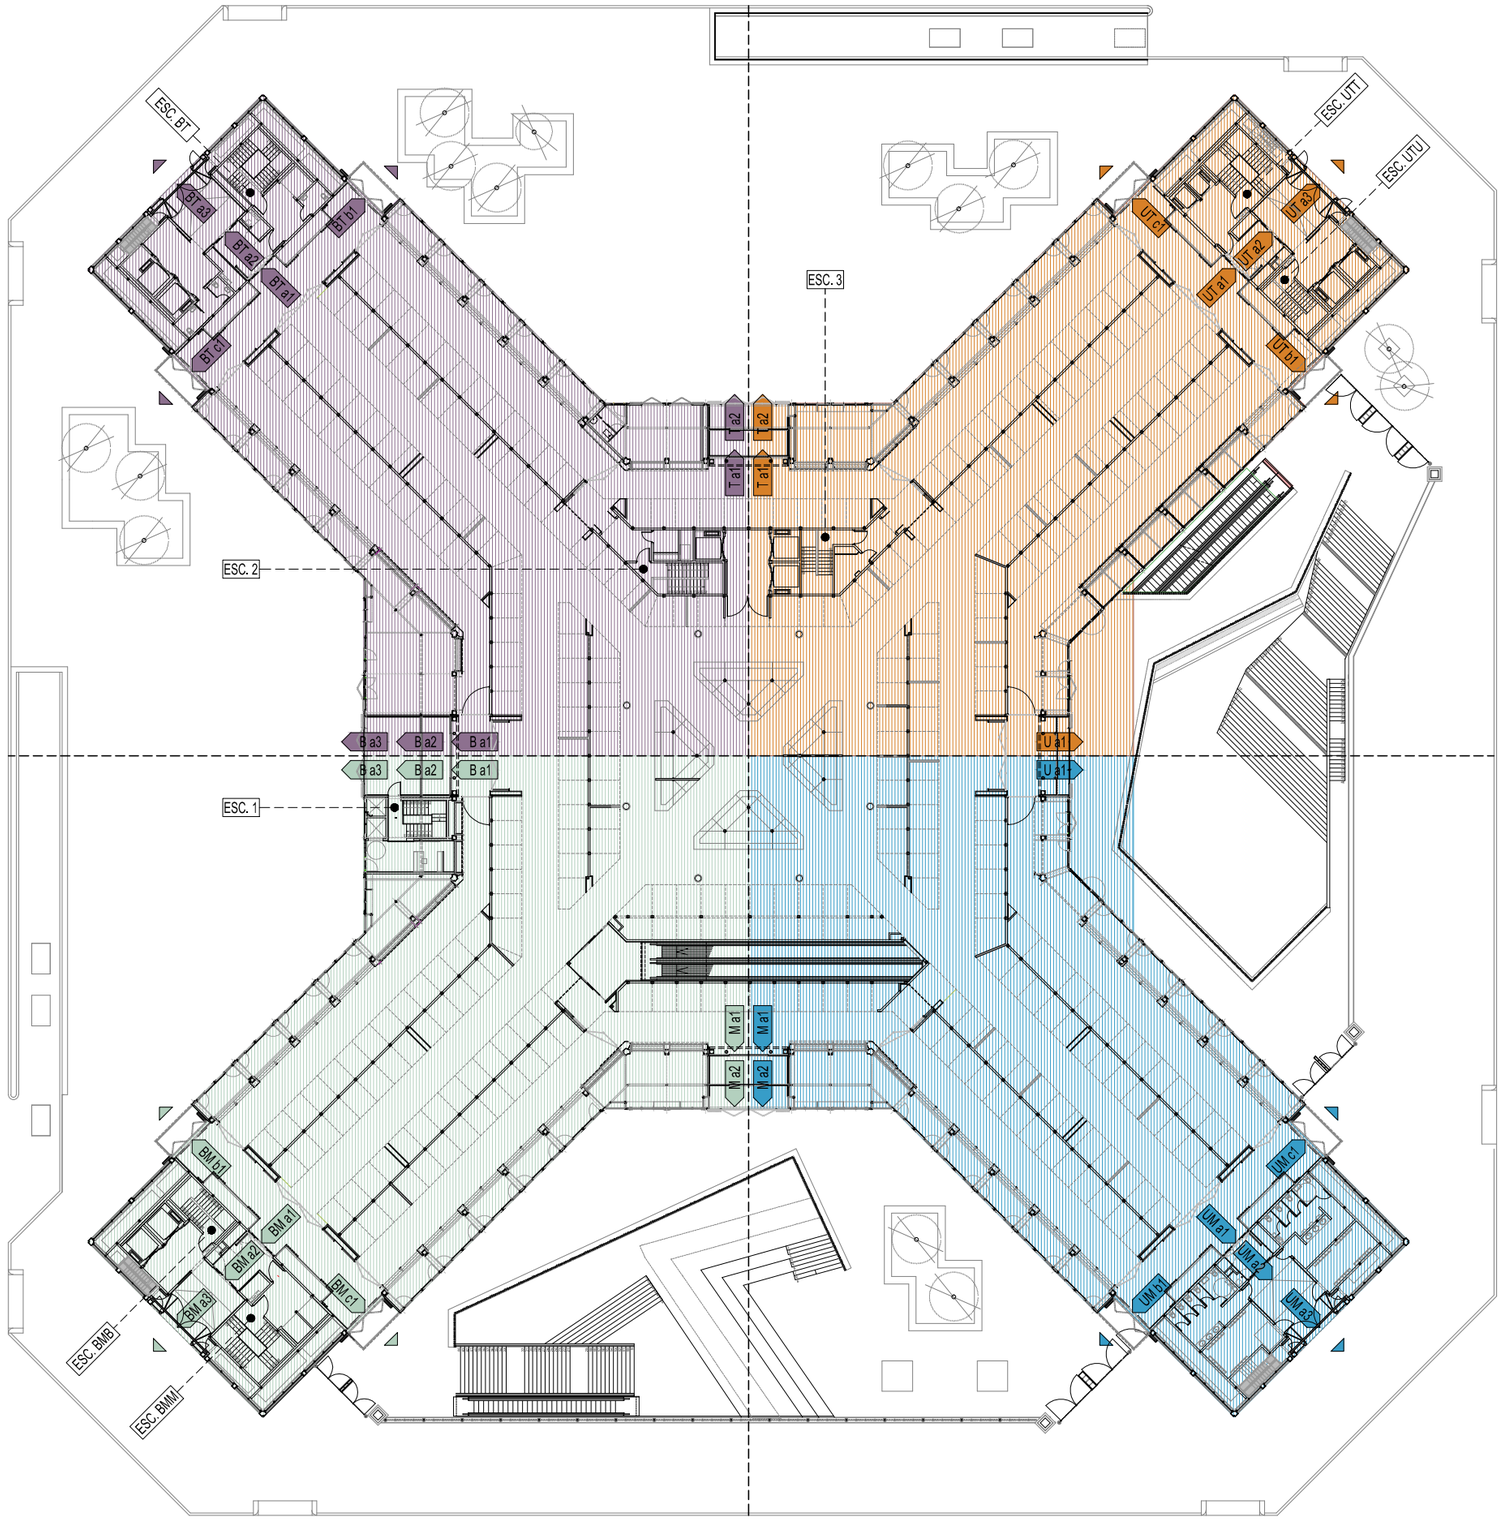

INDICACIÓ DE SORTIDA DE SECTOR

S-P- SORTIDA DE PLANTA AMB INDICACIÓ AMB INDICACIÓ DE PLANTA I PORTA

00m RECORREGUT DE SORTIDA D'EMERGÈNCIA AMB INDICACIÓ DE DISTÀNCIA MÀXIMA

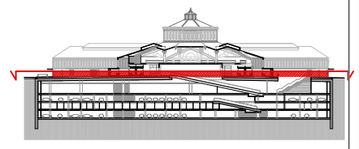

FECHA
MODIFICADO
REV
FECHA
MODIFICADO
REV

TÍTOL DEL PLÀNOL:
INSTAL.LACIONS
PORTES SORTIDA
PLANTA BAIXA. NIVELL INFERIOR

Mercats de Barcelona
Institut Municipal de Mercats de Barcelona

Ajuntament de Barcelona

PROJECTE EXECUTIU DE:

PROJECTE MODIFICAT Núm. 2 DEL NOU MERCAT DE SANT ANTONI. INSTAL·LACIONS

EMPLAÇAMENT:

BARCELONA

RAVETLLAT-RIBAS, S.L.P.

PERE JOAN RAVETLLAT, CARME RIBAS

COL·LABORADORS:

ESTRUCTURA: ESTEYCO, enginyeria

INSTAL·LACIONS: AA25/s.c.p., MIQUEL CAMPS

TÍTOL DEL PLÀNOL:

INSTAL.LACIONS

PORTES SORTIDA

PLANTA BAIXA. NIVELL INFERIOR

ESCALA:

0 5 10

A1 1/250
A3 1/500

DATA:

ASBUILT JUNY 2018

NÚM. PLÀNOL:

IF-I15 00

elainsa elecnor