DENOMINACIÓ	S2P05
AMPLADA	1.20
OC. SORTIDA NORMAL	51
OC. SORTIDA BLOQUEIG	102
CAPACITAT MÀXIMA	240


	S2P08	S2P09
	1.20	1.00
	51	51
	102	102
	240	200

CARRER DE TAMARIT

CARRER DEL COMTE DE BORRELL


CARRER DE URGELL

CARRER DE MANSO

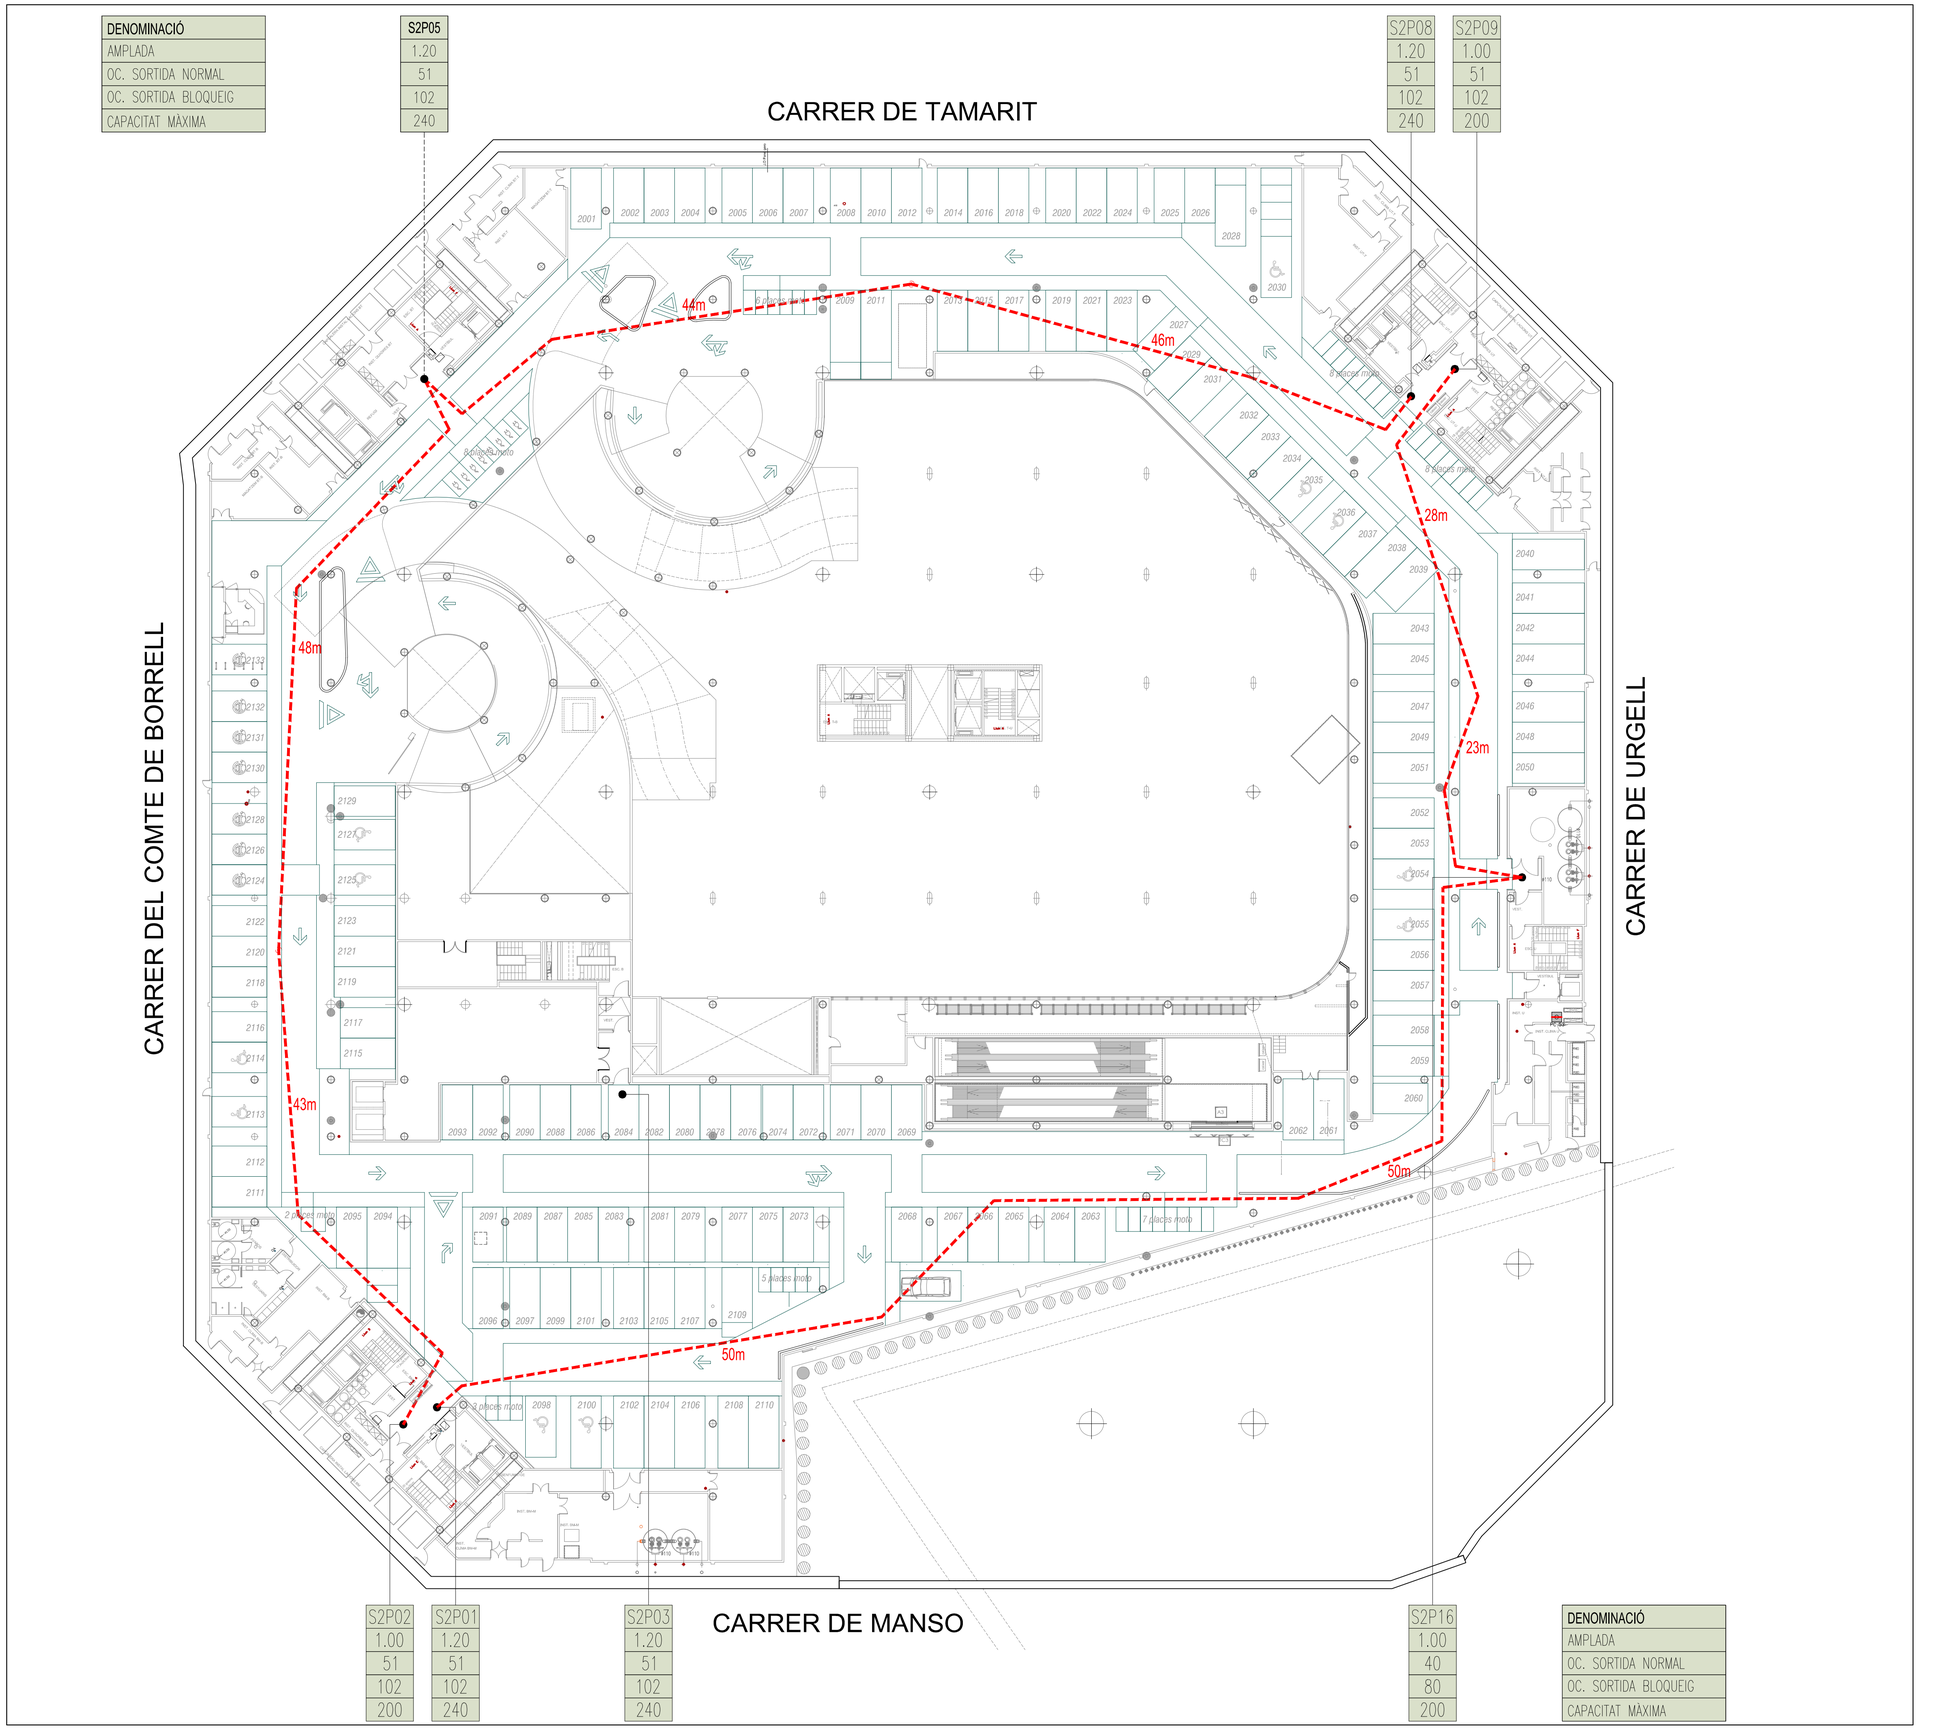

	S2P02	S2P01	S2P03
	1.00	1.20	1.20
	51	51	51
	102	102	102
	200	240	240

	S2P16
DENOMINACIÓ	1.00
AMPLADA	40
OC. SORTIDA NORMAL	80
OC. SORTIDA BLOQUEIG	200
CAPACITAT MÀXIMA	

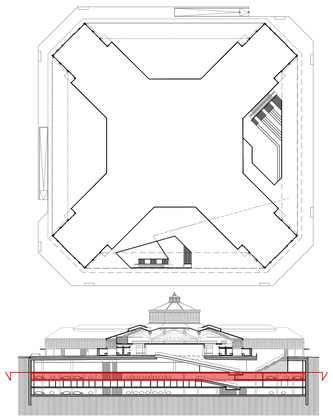

INDICACIÓ DE SORTIDA DE SECTOR

S-P-- SORTIDA DE PLANTA AMB INDICACIÓ AMB INDICACIÓ DE PLANTA I PORTA

00m RECORREGUT DE SORTIDA D'EMERGÈNCIA AMB INDICACIÓ DE DISTÀNCIA MÀXIMA

FECHA
MODIFICADO
REV
FECHA
MODIFICADO
REV

mmbb
Mercats de Barcelona
Institut Municipal de Mercats de Barcelona

Ajuntament de Barcelona

PROJECTE EXECUTIU DE:

PROJECTE MODIFICAT Núm. 2 DEL NOU MERCAT DE SANT ANTONI. INSTAL·LACIONS

EMPLAÇAMENT:

BARCELONA

RAVETLLAT-RIBAS, S.L.P.

PERE JOAN RAVETLLAT, CARME RIBAS

COL·LABORADORS:

ESTRUCTURA: ESTEYCO, enginyeria

INSTAL·LACIONS: AA25/s.c.p., MIQUEL CAMPS

TÍTOL DEL PLÀNOL:
INSTAL.LACIONS
PLANTA SOTERRANI 2
SORTIDES D'EVACUACIÓ

TÍTOL DEL PLÀNOL:
INSTAL.LACIONS
PLANTA SOTERRANI 2
SORTIDES D'EVACUACIÓ

ESCALA:

N

A1 1/250
A3 1/500

DATA:

ASBUILT JUNY 2018

NÚM. PLÀNOL:

IF-I17.00

elains elecnor