

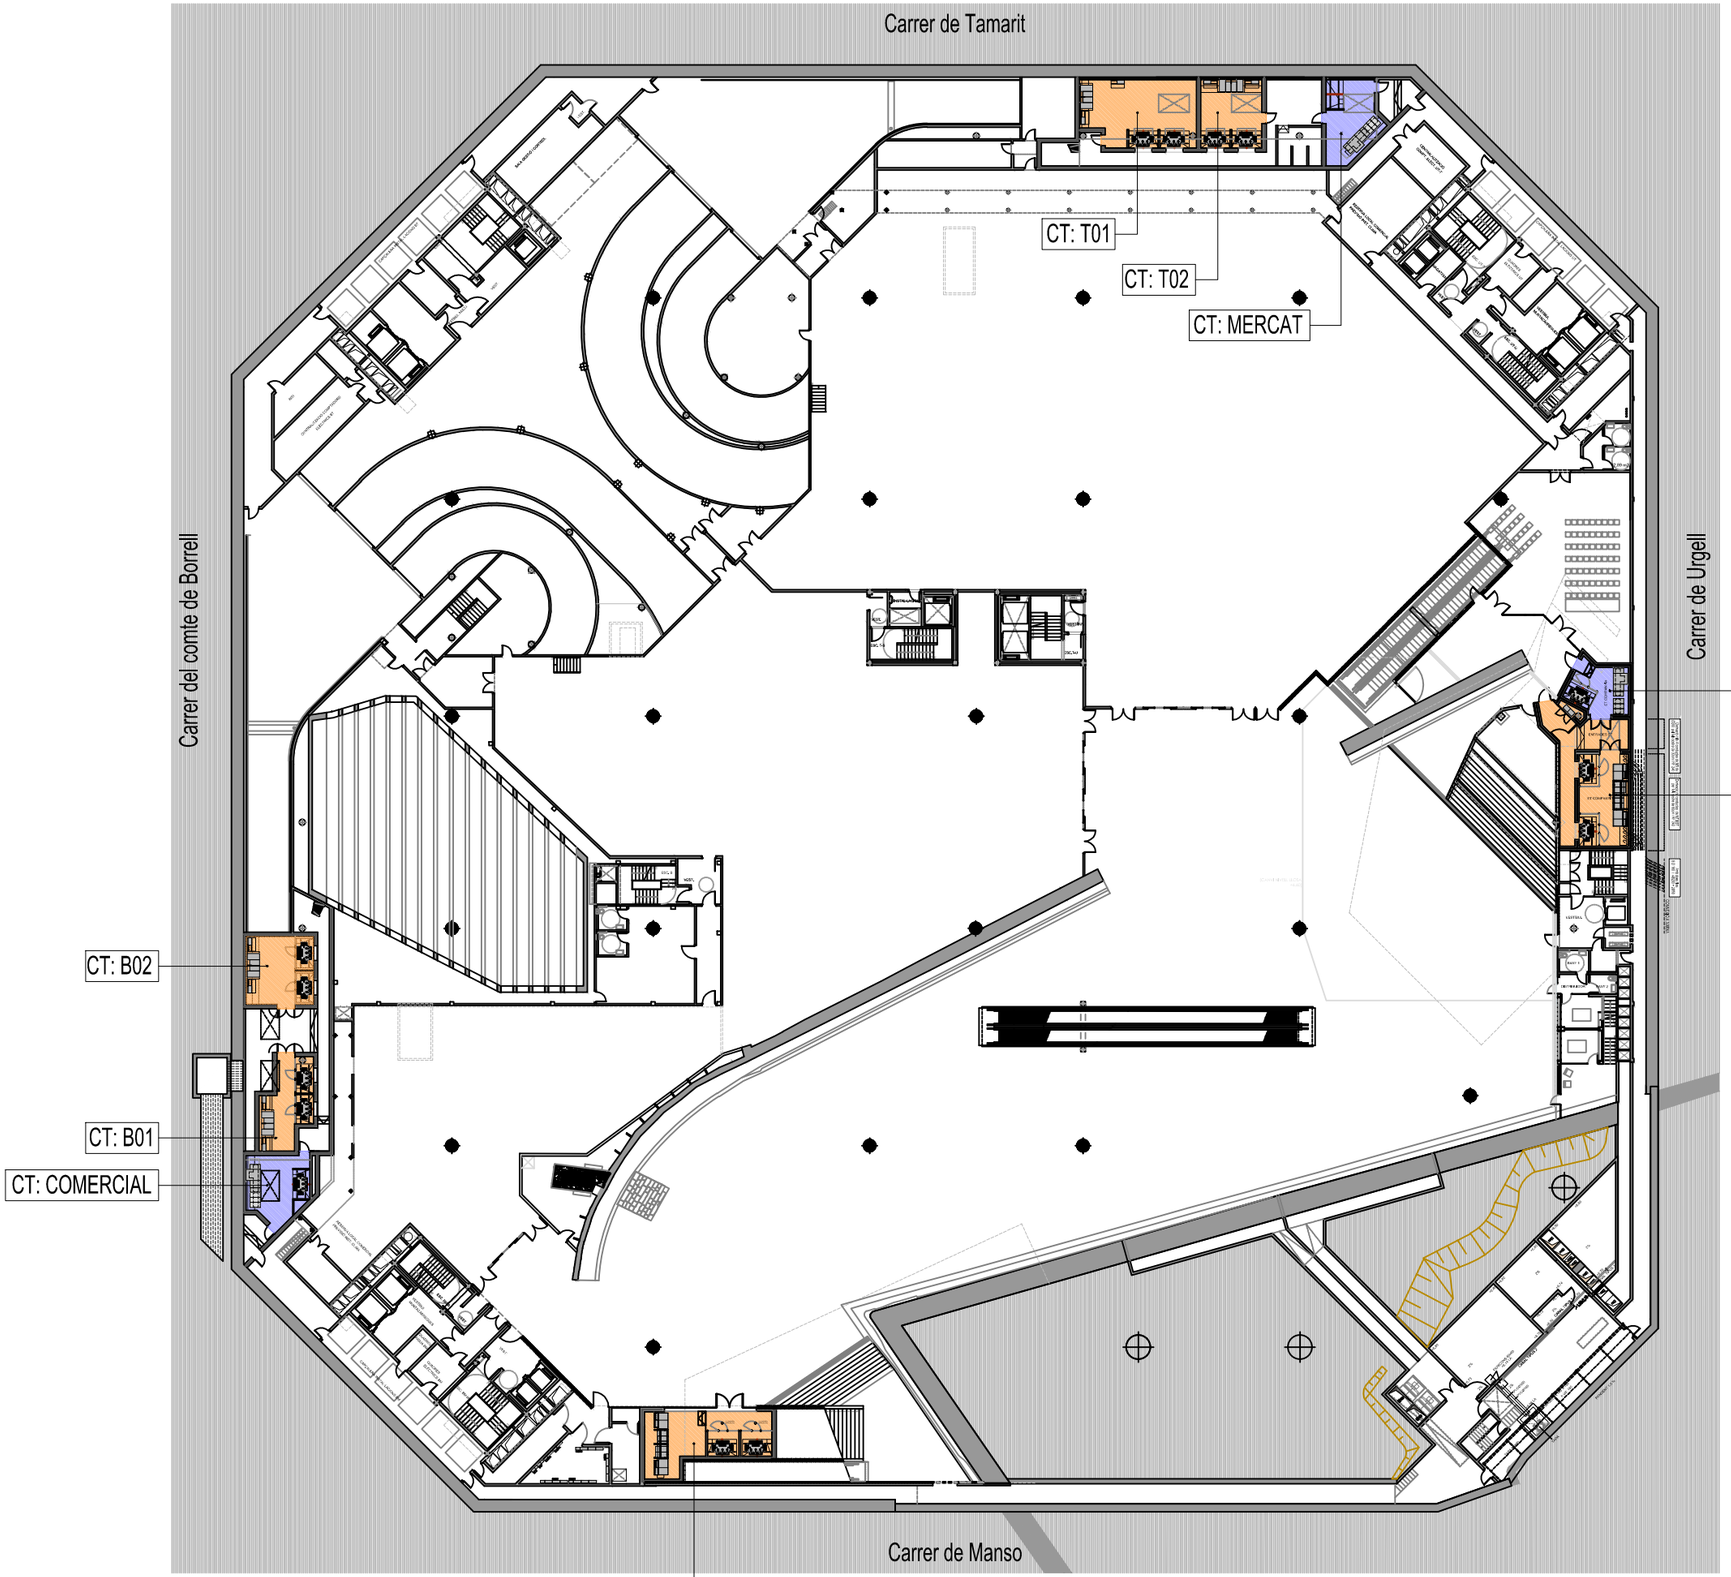


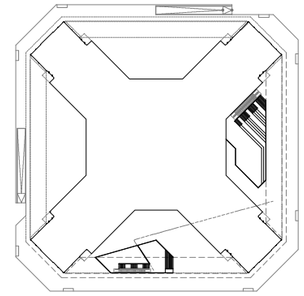

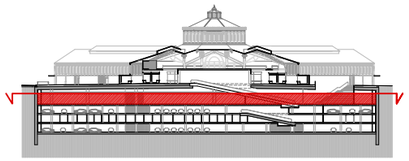

SIMBOLOGIA

- CENTRE DE TRANSFORMACIÓ DE COMPANYIA
- CENTRE DE TRANSFORMACIÓ DE MERCAT/COMERCIAL

FECHA
MODIFICADO
REV
FECHA
MODIFICADO
REV

DATA DEL PLÀNOL:

TÍTOL DEL PLÀNOL:
INSTAL.LACIONS
CENTRES DE TRANSFORMACIÓ.
PLANTA SOTERRANI 1. NIVELL INFERIOR

Mercats de Barcelona
Institut Municipal de Mercats de Barcelona

Ajuntament de Barcelona

PROJECTE EXECUTIU DE:

PROJECTE MODIFICAT DEL NOU MERCAT DE SANT ANTONI. INSTAL·LACIONS

EMPLAÇAMENT:

BARCELONA

RAVETLLAT-RIBAS, S.L.P.
PERE JOAN RAVETLLAT, CARME RIBAS

COL·LABORADORS:
ESTRUCTURA: ESTEYCO, enginyeria
INSTAL·LACIONS: AA25/s.c.p., MIQUEL CAMPS

TÍTOL DEL PLÀNOL:
INSTAL.LACIONS
CENTRES DE TRANSFORMACIÓ.
PLANTA SOTERRANI 1. NIVELL INFERIOR

ESCALA:
0 0.5 1 2.5
A3 1/500

DATA:
ASBUILT JUNY 2018

NÚM. PLÀNOL:
IZ-I17.01

elainsa elecnor