

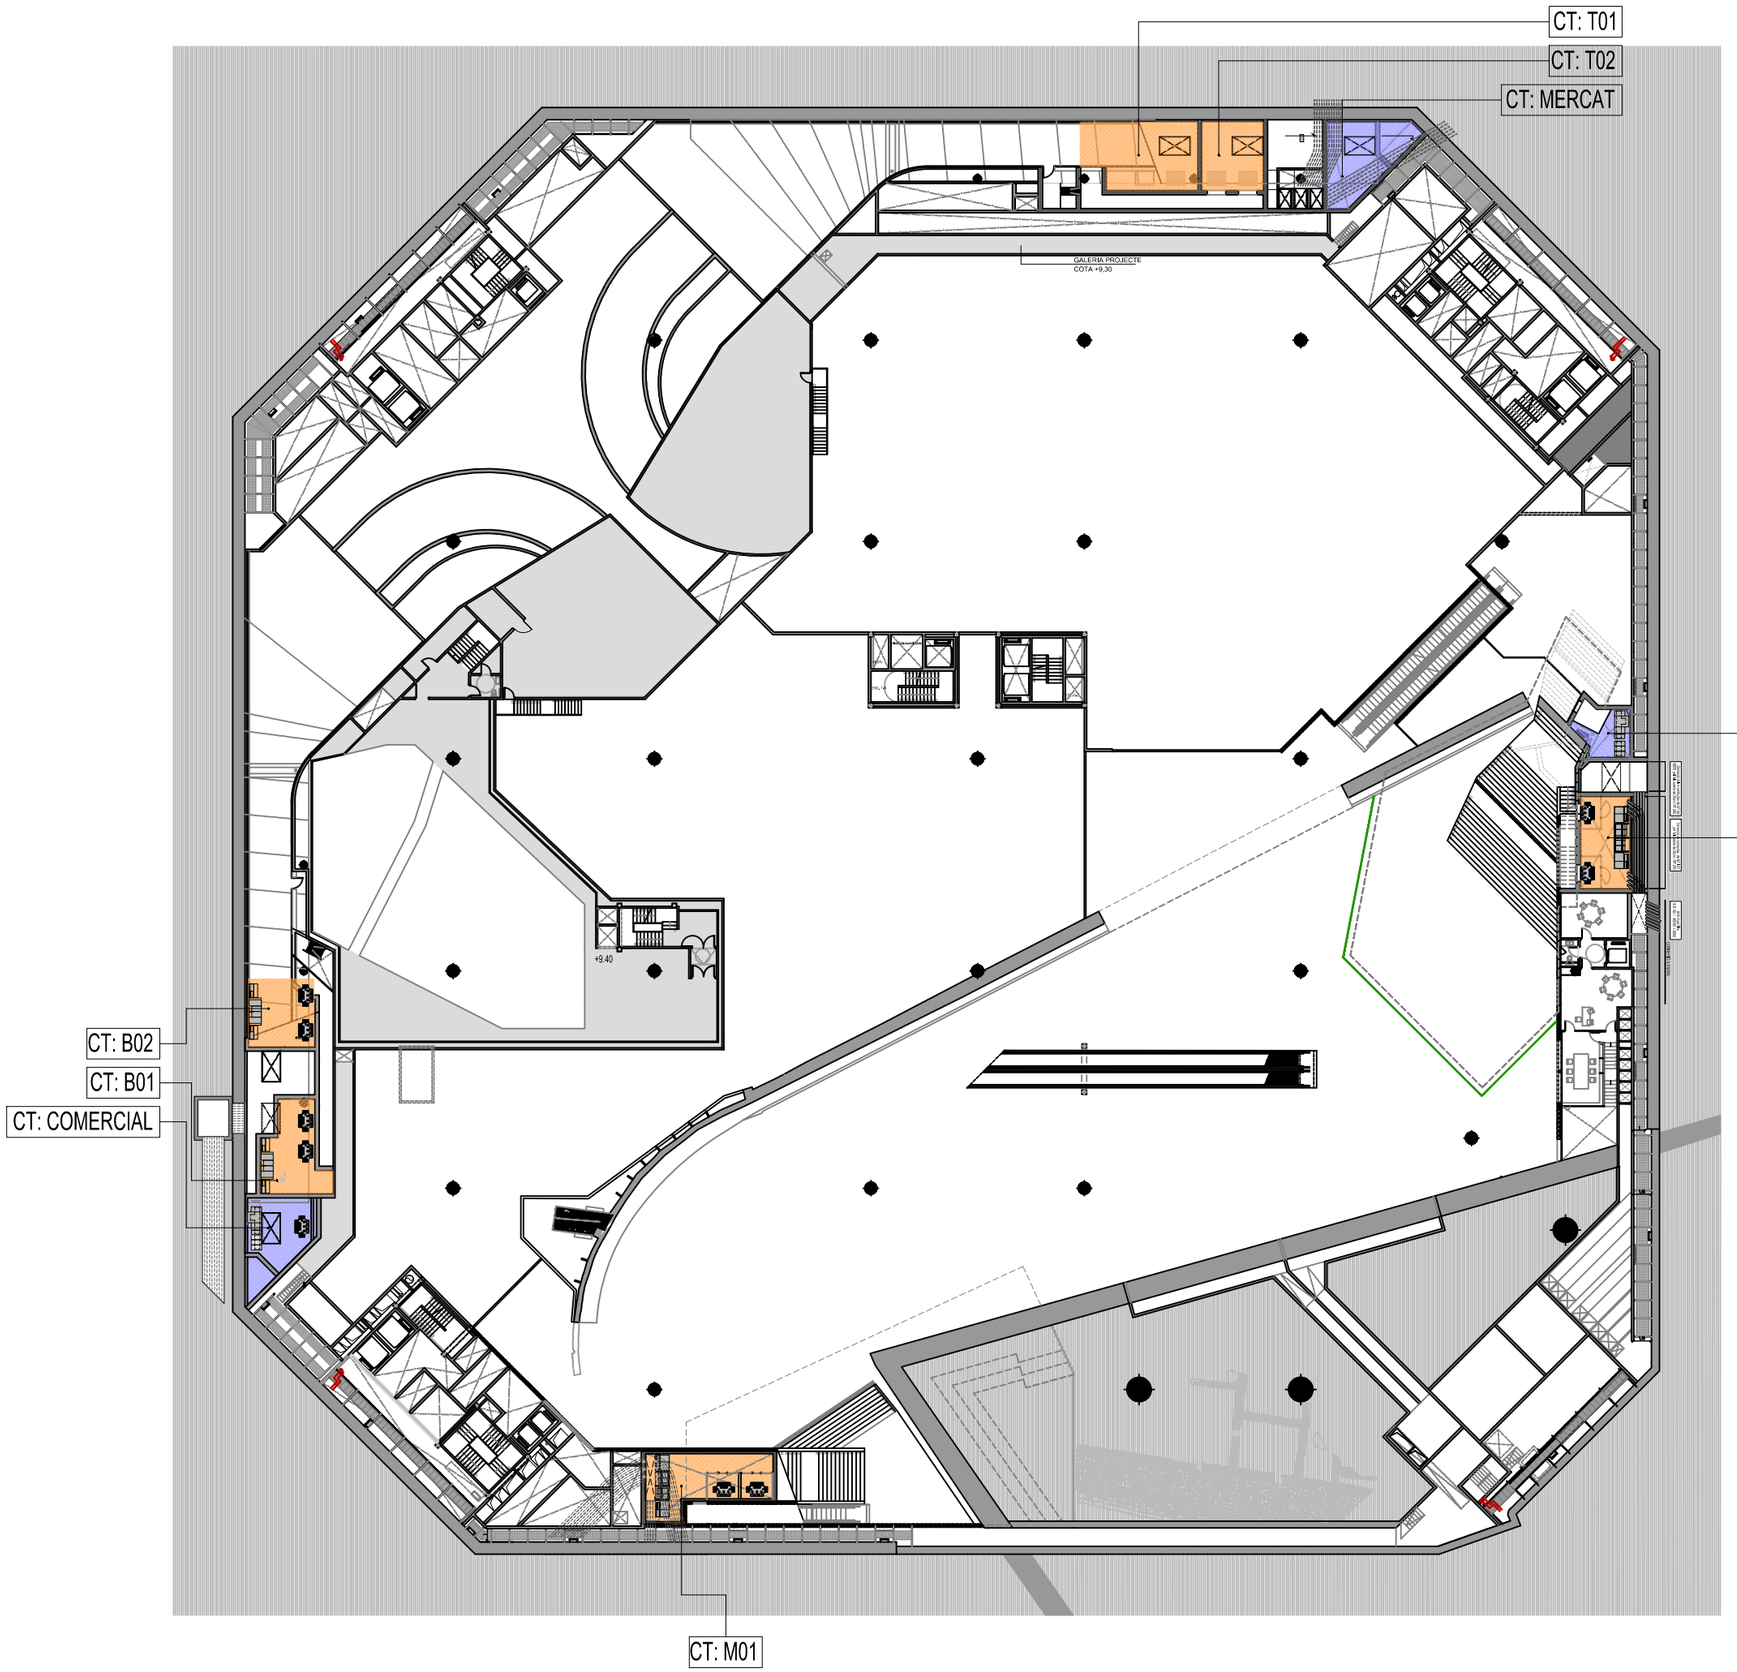


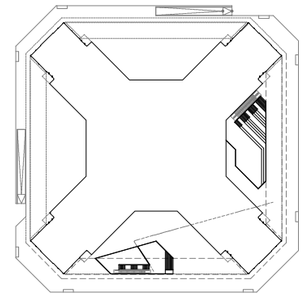

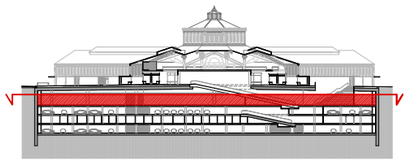

SIMBOLOGIA

- CENTRE DE TRANSFORMACIÓ DE COMPANYIA
- CENTRE DE TRANSFORMACIÓ DE MERCAT/COMERCIAL

REV	MODIFICADO	FECHA	
REV	MODIFICADO	FECHA	

TÍTOL DEL PLÀNOL:
INSTAL.LACIONS
SITUACIÓ CENTRES DE TRANSFORMACIÓ
PLANTA SOTERRANI 1. NIVELL SUPERIOR. ESTRUCTURA

DATA DEL PLÀNOL:

Mercats de Barcelona
Institut Municipal de Mercats de Barcelona

Ajuntament de Barcelona

PROJECTE EXECUTIU DE:

PROJECTE MODIFICAT DEL NOU MERCAT DE SANT ANTONI. INSTAL·LACIONS

EMPLAÇAMENT:

BARCELONA

RAVETLLAT-RIBAS, S.L.P.
PERE JOAN RAVETLLAT, CARME RIBAS

COL·LABORADORS:
ESTRUCTURA: ESTEYCO, enginyeria
INSTAL·LACIONS: AA25/s.c.p., MIQUEL CAMPS

TÍTOL DEL PLÀNOL:
INSTAL.LACIONS
SITUACIÓ CENTRES DE TRANSFORMACIÓ
PLANTA SOTERRANI 1. NIVELL SUPERIOR. ESTRUCTURA

ESCALA:
0 0,5 1 2,5 **A3 1/500**

DATA:
ASBUILT JUNY 2018

NÚM. PLÀNOL:
IZ-I17.02

elainsa elecnor