
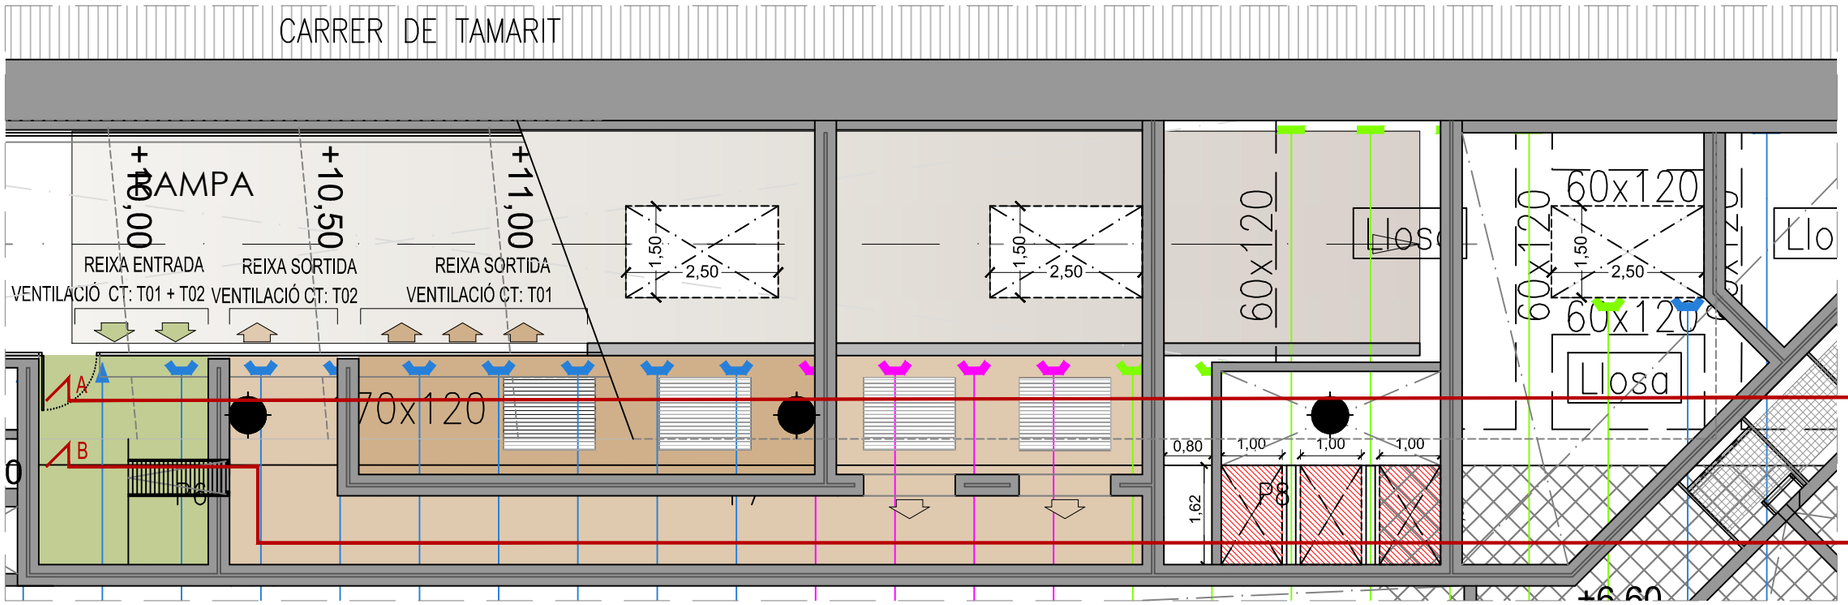



CENTRE DE TRANSFORMACIÓ TAMARIT. PLANTA SOTERRANI 1. ESTRUCTURA

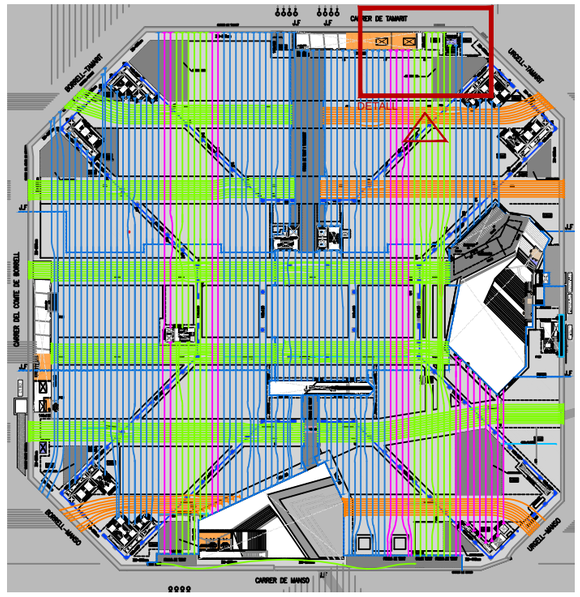

SIMBOLOGIA

- CENTRE DE TRANSFORMACIÓ DE COMPANYIA
- CENTRE DE TRANSFORMACIÓ DE MERCAT/COMERCIAL
- GALERIA DE SERVEI/INSTAL.LACIONS ALÇADA 5'5M
- GALERIA DE SERVEI/INSTAL.LACIONS ALÇADA 2'5M
- ENTRADA D'AIRE DE VENTILACIÓ PER CENTRES DE TRANSF.
- SORTIDA D'AIRE DE VENTILACIÓ PER CENTRES DE TRANSF.
- ACCÉS A CENTRE DE TRANSFORMACIÓ
- LINIA DE MITJA TENSIÓ (25kV) (HOSTAFRANCS)
- LINIA DE MITJA TENSIÓ (25kV) (SOLSONÈS)
- BT BAIXA TENSIÓ
- MT MITJA TENSIÓ

ZONA AMB 50cm D'ALÇADA FINS PAVIMENT ACABAT

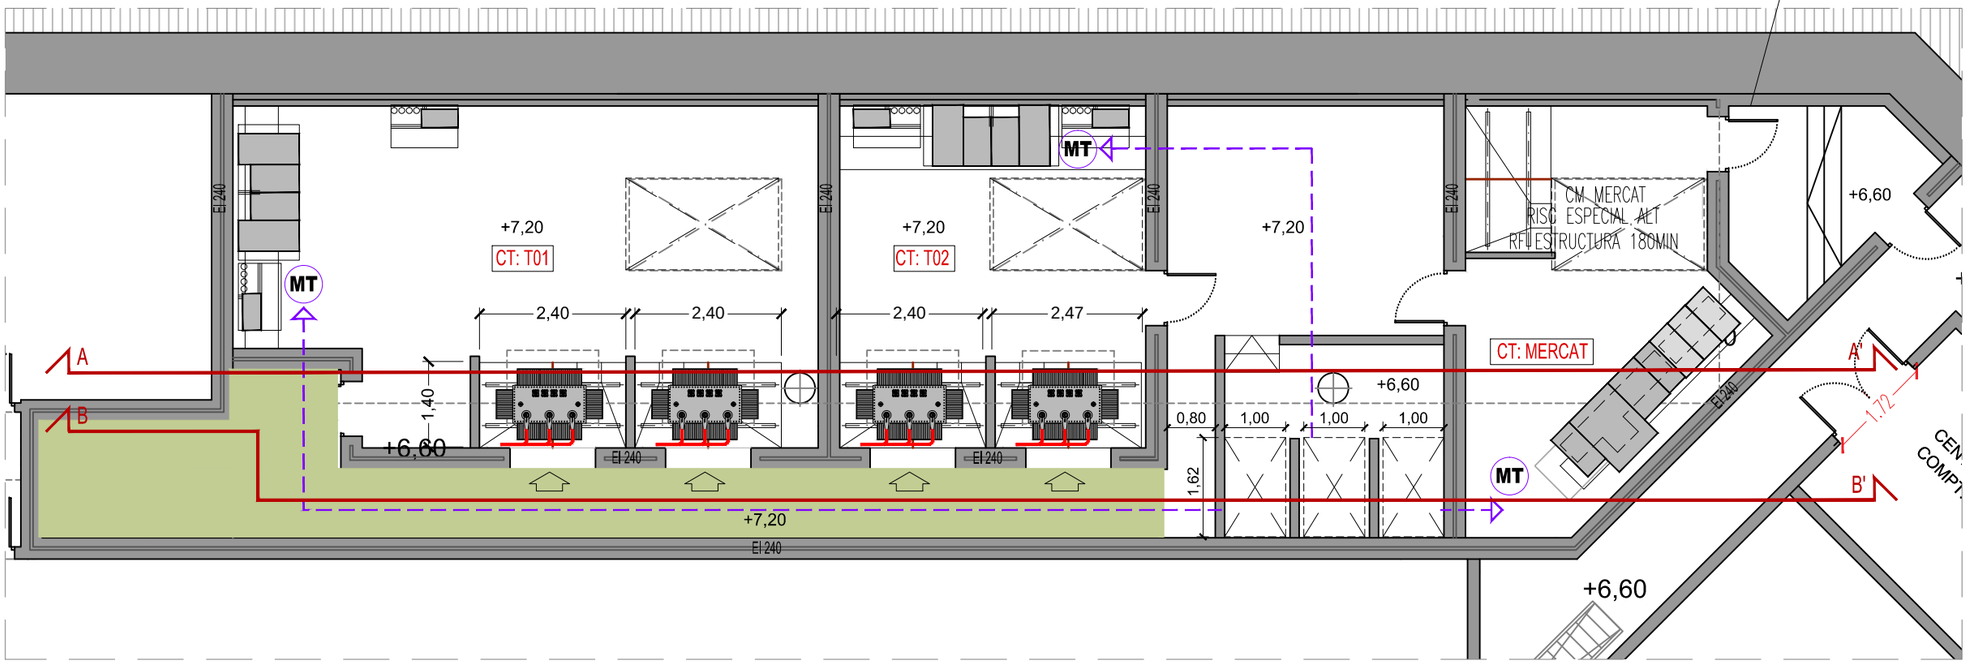

CENTRE DE TRANSFORMACIÓ TAMARIT. PLANTA SOTERRANI 1. NIVELL INFERIOR

FECHA | MODIFICADO | REV | FECHA | MODIFICADO | REV

DATA DEL PLÀNOL:

TÍTOL DEL PLÀNOL: **INSTAL.LACIONS** DETALL CENTRE DE TRANSFORMACIÓ TAMARIT PLANTA SOTERRANI 1. ESTRUCTURA

elainsa elecnor

mmbb Mercats de Barcelona
Institut Municipal de Mercats de Barcelona

Ajuntament de Barcelona

PROJECTE EXECUTIU DE:

PROJECTE MODIFICAT DEL NOU MERCAT DE SANT ANTONI. INSTAL·LACIONS

EMPLAÇAMENT:

BARCELONA

RAVETLLAT-RIBAS, S.L.P.

PERE JOAN RAVETLLAT, CARME RIBAS

COL·LABORADORS:

ESTRUCTURA: ESTEYCO, enginyeria

INSTAL·LACIONS: AA25/s.c.p., MIQUEL CAMPS

TÍTOL DEL PLÀNOL:

INSTAL.LACIONS

DETALL CENTRE DE TRANSFORMACIÓ TAMARIT

PLANTA SOTERRANI 1. ESTRUCTURA

ESCALA: 0 0,5 1 2,5 **A3 1/100**

DATA:

ASBUILT JUNY 2018

NÚM. PLÀNOL:

IZ-I17.13