MT:	4Ø200
BT.int1:	4Ø160
BT.int2:	4Ø160
BT.ext:	8Ø160

Derivació dels 4 conductes de MT de Ø200 pel fals sostre de 30cm i RF 240

Derivació de conductes de MT I BT per fals sostre de 60cm i RF 240

Amb dues files 8 Ø 160 i 4Ø200 + 2Ø50

CONNEXIÓ A XARXA

60º

3,00

1,20

EI240

CT MERCAT

+7,20(+7.10)

CT U01

+7,20(+7.10)

2,65

2,65

2,40

h lliure: 2.87

+7.10

h lliure: 2.69

b x h a definir per ENDESA

b x h a definir per ENDESA

+6,60

AMBIENT EXTERIOR

+6,60

h lliure: 2.87

+6,70

0.92

A

A'

B

B'

C

C'

+6.60

+6,60

+6,50

+6,70

0.92


10 11 12 13 14

15 16 17 18 19 20

6 8 7 6 5 4 3


12 11 10 9 8 7 6 5 4 3 2 1

DETALL

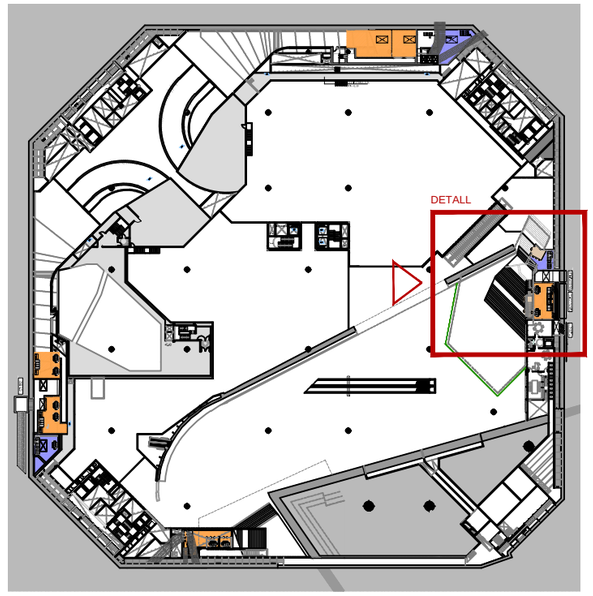

SIMBOLOGIA

- CENTRE DE TRANSFORMACIÓ DE COMPANYIA
- CENTRE DE TRANSFORMACIÓ DE MERCAT/COMERCIAL
- GALERIA DE SERVEI/INSTAL.LACIONS ALÇADA 5'5M
- GALERIA DE SERVEI/INSTAL.LACIONS ALÇADA 2'5M
- ENTRADA D'AIRE DE VENTILACIÓ PER CENTRES DE TRANSF.
- SORTIDA D'AIRE DE VENTILACIÓ PER CENTRES DE TRANSF.
- ACCÉS A CENTRE DE TRANSFORMACIÓ
- LINIA DE MITJA TENSIÓ (25kV) (HOSTAFRANCS)
- LINIA DE MITJA TENSIÓ (25kV) (SOLSONÈS)
- BT BAIXA TENSIÓ
- MT MITJA TENSIÓ

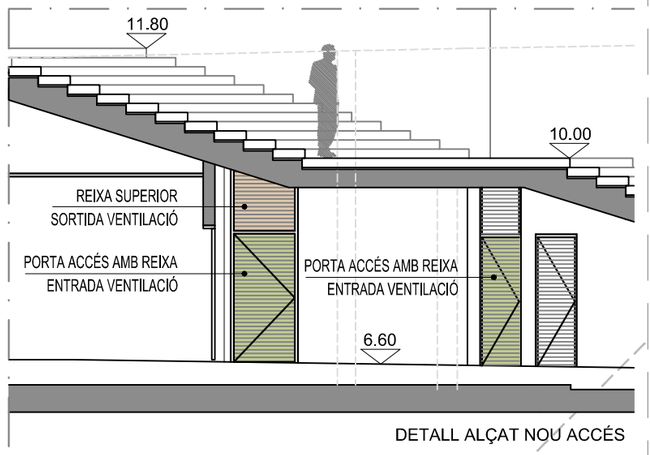

DETALL ALÇAT NOU ACCÉS

CENTRE DE TRANSFORMACIÓ URGELL. PLANTA SOTERRANI 1. NIVELL INFERIOR.

FECHA
MODIFICADO
REV
FECHA
MODIFICADO
REV

Mercats de Barcelona
Institut Municipal de Mercats de Barcelona

Ajuntament de Barcelona

PROJECTE EXECUTIU DE:

PROJECTE MODIFICAT DEL NOU MERCAT DE SANT ANTONI. INSTAL·LACIONS

EMPLAÇAMENT:

BARCELONA

RAVETLLAT-RIBAS, S.L.P.

PERE JOAN RAVETLLAT, CARME RIBAS

COL·LABORADORS:

ESTRUCTURA: ESTEYCO, enginyeria

INSTAL·LACIONS: AA25/s.c.p., MIQUEL CAMPS

DATA DEL PLÀNOL:

TÍTOL DEL PLÀNOL:
INSTAL.LACIONS
CENTRE DE TRANSFORMACIÓ URGELL
PLANTA SOTERRANI -1 NIVELL INFERIOR

TÍTOL DEL PLÀNOL:
INSTAL.LACIONS
CENTRE DE TRANSFORMACIÓ URGELL
PLANTA SOTERRANI -1 NIVELL INFERIOR

ESCALA:

0 0,5 1 2,5 **A3 1/100**

DATA:

ASBUILT JUNY 2018

NÚM. PLÀNOL:

IZ-I17.16

elainsa elecnor