MT:	4Ø200
BT.int1:	4Ø160
BT.int2:	4Ø160
BT.ext:	8Ø160

Derivació dels 4 conductes de MT de Ø200 pel fals sostre de 30cm i RF 240

Derivació de conductes de MT I BT per fals sostre de 60cm i RF 240

Amb dues files 8 Ø 160 i 4Ø200 + 2Ø50

CONNEXIÓ A XARXA

60º

3,00

forjat EI 240

1,20

B'

C'

2,50

1,50

3,95

CAMBRA EXPULSIÓ AIRE

AMBIENT EXTERIOR

25 26 27 28

b x h a definir per ENDESA

b x h a definir per ENDESA

A

A'

B

C

27 26 25

+10.05


24 23 22 21 20 19 18 17 16 15 14 13

+8.25

12 11 10 9 8 7 6 5 4 3 2 1

+6.45

AMBIENT EXTERIOR

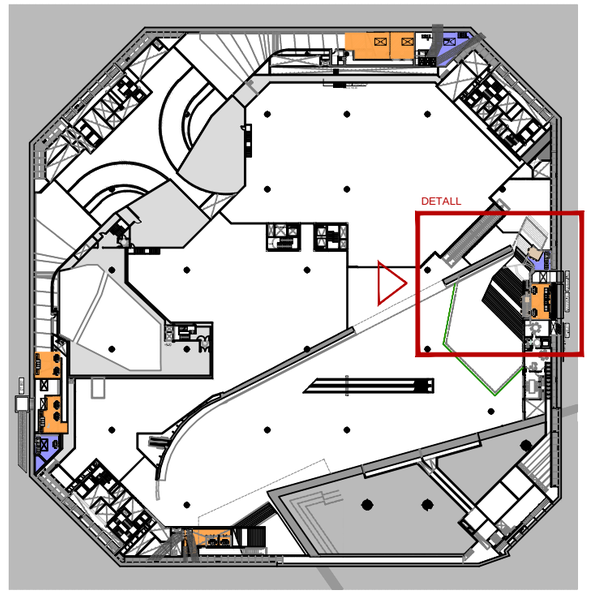

SIMBOLOGIA

- CENTRE DE TRANSFORMACIÓ DE COMPANYIA
- CENTRE DE TRANSFORMACIÓ DE MERCAT/COMERCIAL
- GALERIA DE SERVEI/INSTAL.LACIONS ALÇADA 5'5M
- GALERIA DE SERVEI/INSTAL.LACIONS ALÇADA 2'5M
- ENTRADA D'AIRE DE VENTILACIÓ PER CENTRES DE TRANSF.
- SORTIDA D'AIRE DE VENTILACIÓ PER CENTRES DE TRANSF.
- ACCÉS A CENTRE DE TRANSFORMACIÓ
- LINIA DE MITJA TENSIÓ (25kV) (HOSTAFRANCS)
- LINIA DE MITJA TENSIÓ (25kV) (SOLSONÈS)
- BT BAIXA TENSIÓ
- MT MITJA TENSIÓ

CENTRE DE TRANSFORMACIÓ URGELL. PLANTA SOTERRANI 1. NIVELL SUPERIOR.

FECHA
MODIFICADO
REV
FECHA
MODIFICADO
REV

Mercats de Barcelona
Institut Municipal de Mercats de Barcelona

Ajuntament de Barcelona

PROJECTE EXECUTIU DE:

PROJECTE MODIFICAT DEL NOU MERCAT DE SANT ANTONI, INSTAL·LACIONS

EMPLAÇAMENT:

BARCELONA

RAVETLLAT-RIBAS, S.L.P.
PERE JOAN RAVETLLAT, CARME RIBAS

COL·LABORADORS:
ESTRUCTURA: ESTEYCO, enginyeria
INSTAL·LACIONS: AA25/s.c.p., MIQUEL CAMPS

TÍTOL DEL PLÀNOL:
INSTAL.LACIONS
CENTRE DE TRANSFORMACIÓ URGELL
PLANTA SOTERRANI -1 NIVELL SUPERIOR

ESCALA:
0 0,5 1 2,5 **A3 1/100**

DATA:
ASBUILT JUNY 2018

DATA DEL PLÀNOL:
TÍTOL DEL PLÀNOL: **INSTAL.LACIONS** CENTRE DE TRANSFORMACIÓ URGELL PLANTA SOTERRANI -1 NIVELL SUPERIOR

elainsa elecnor

NÚM. PLÀNOL:
IZ-I17.17