
Derivació dels 4 conductes de MT de Ø200 pel fals sostre de 30cm i RF 240


Derivació de conductes de MT I BT per fals sostre de 60cm i RF 240

Amb dues files 8 Ø 160 i 4Ø200 + 2Ø50

CONNEXIÓ A XARXA

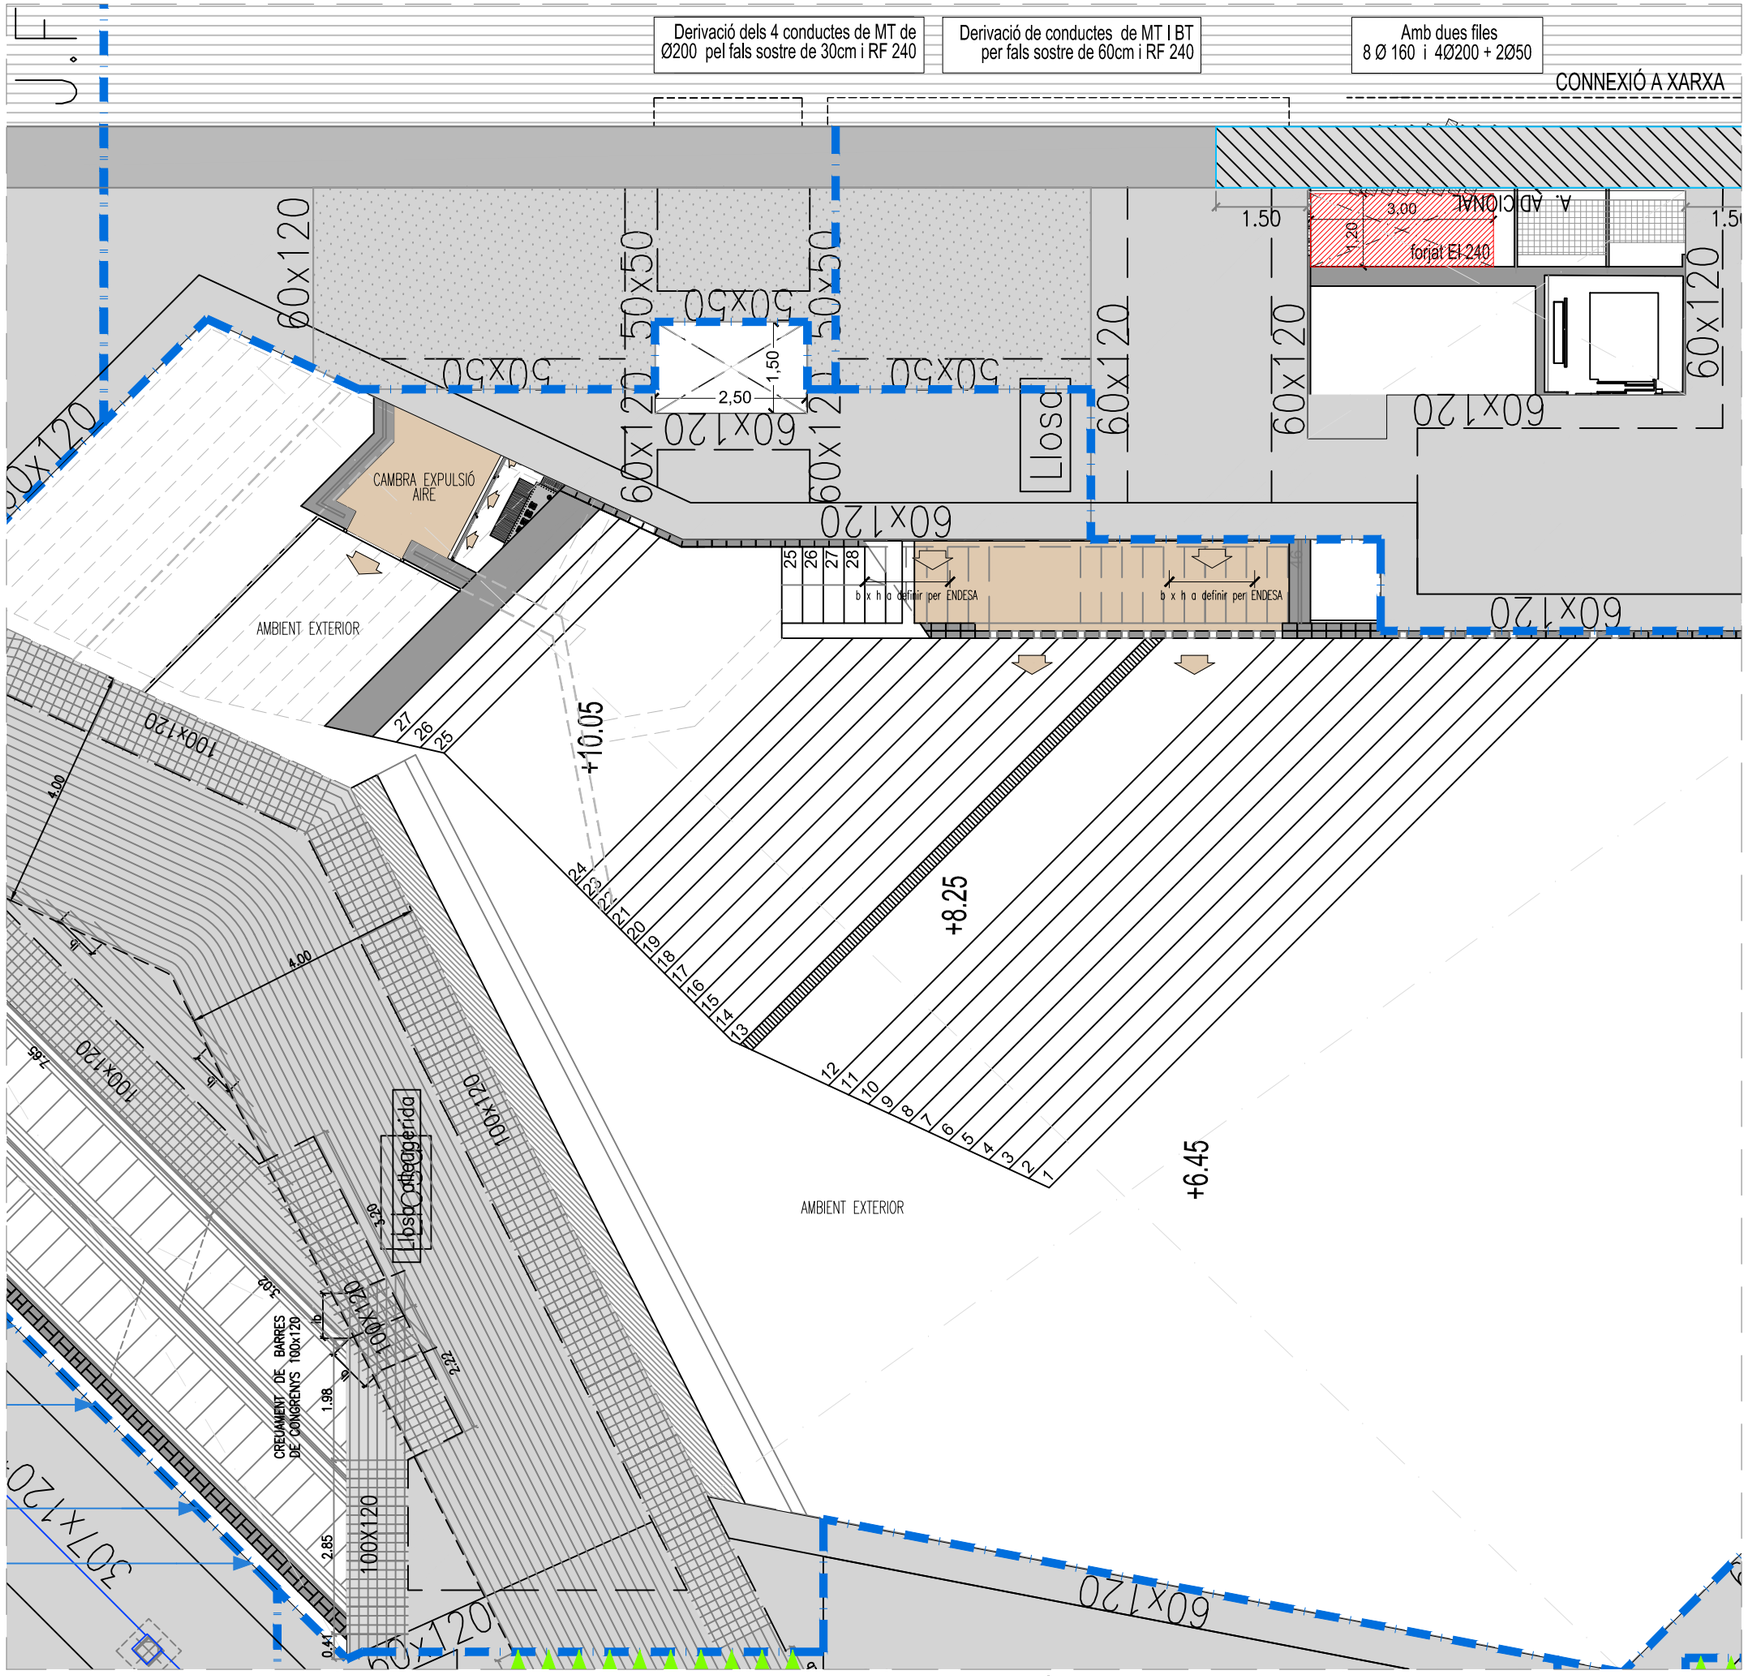

CENTRE DE TRANSFORMACIÓ URGELL PLANTA SOTERRANI 1. NIVELL SUPERIOR. ESTRUCTURA

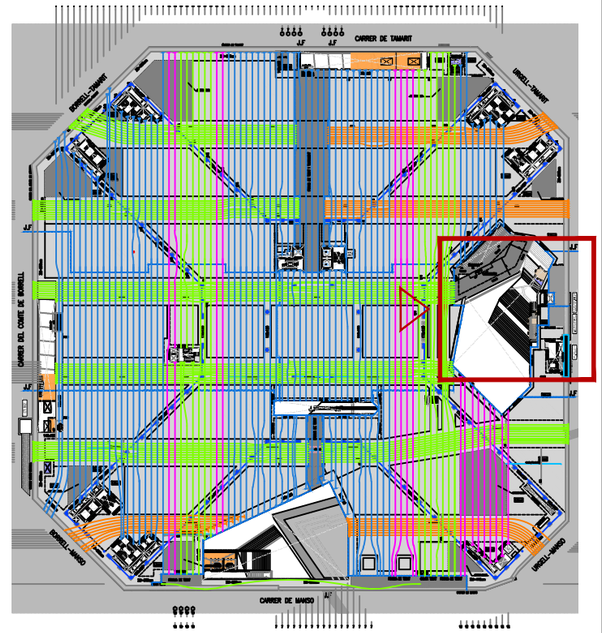

SIMBOLOGIA

- CENTRE DE TRANSFORMACIÓ DE COMPANYIA
- CENTRE DE TRANSFORMACIÓ DE MERCAT/COMERCIAL
- GALERIA DE SERVEI/INSTAL.LACIONS ALÇADA 5'5M
- GALERIA DE SERVEI/INSTAL.LACIONS ALÇADA 2'5M
- ENTRADA D'AIRE DE VENTILACIÓ PER CENTRES DE TRANSF.
- SORTIDA D'AIRE DE VENTILACIÓ PER CENTRES DE TRANSF.
- ACCÉS A CENTRE DE TRANSFORMACIÓ
- LINIA DE MITJA TENSIÓ (25kV) (HOSTAFRANCS)
- LINIA DE MITJA TENSIÓ (25kV) (SOLSONÈS)
- BT BAIXA TENSIÓ
- MT MITJA TENSIÓ

	FECHA	MODIFICADO	REV

	FECHA	MODIFICADO	REV

DATA DEL PLÀNOL:

TÍTOL DEL PLÀNOL:
INSTAL.LACIONS
CENTRE DE TRANSFORMACIÓ URGELL
PLANTA SOT. -1 NIVELL SUPERIOR. ESTRUCTURA

Mercats de Barcelona
Institut Municipal de Mercats de Barcelona

Ajuntament de Barcelona

PROJECTE EXECUTIU DE:

PROJECTE MODIFICAT DEL NOU MERCAT DE SANT ANTONI. INSTAL·LACIONS

EMPLAÇAMENT:

BARCELONA

RAVETLLAT-RIBAS, S.L.P.

PERE JOAN RAVETLLAT, CARME RIBAS

COL·LABORADORS:

ESTRUCTURA: ESTEYCO, enginyeria

INSTAL·LACIONS: AA25/s.c.p., MIQUEL CAMPS

TÍTOL DEL PLÀNOL:

INSTAL.LACIONS

CENTRE DE TRANSFORMACIÓ URGELL

PLANTA SOT. -1 NIVELL SUPERIOR. ESTRUCTURA

ESCALA:

0 0,5 1 2,5 **A3 1/100**

DATA:

ASBUILT JUNY 2018

NÚM. PLÀNOL:

IZ-I17.18

elainsa elecnor