
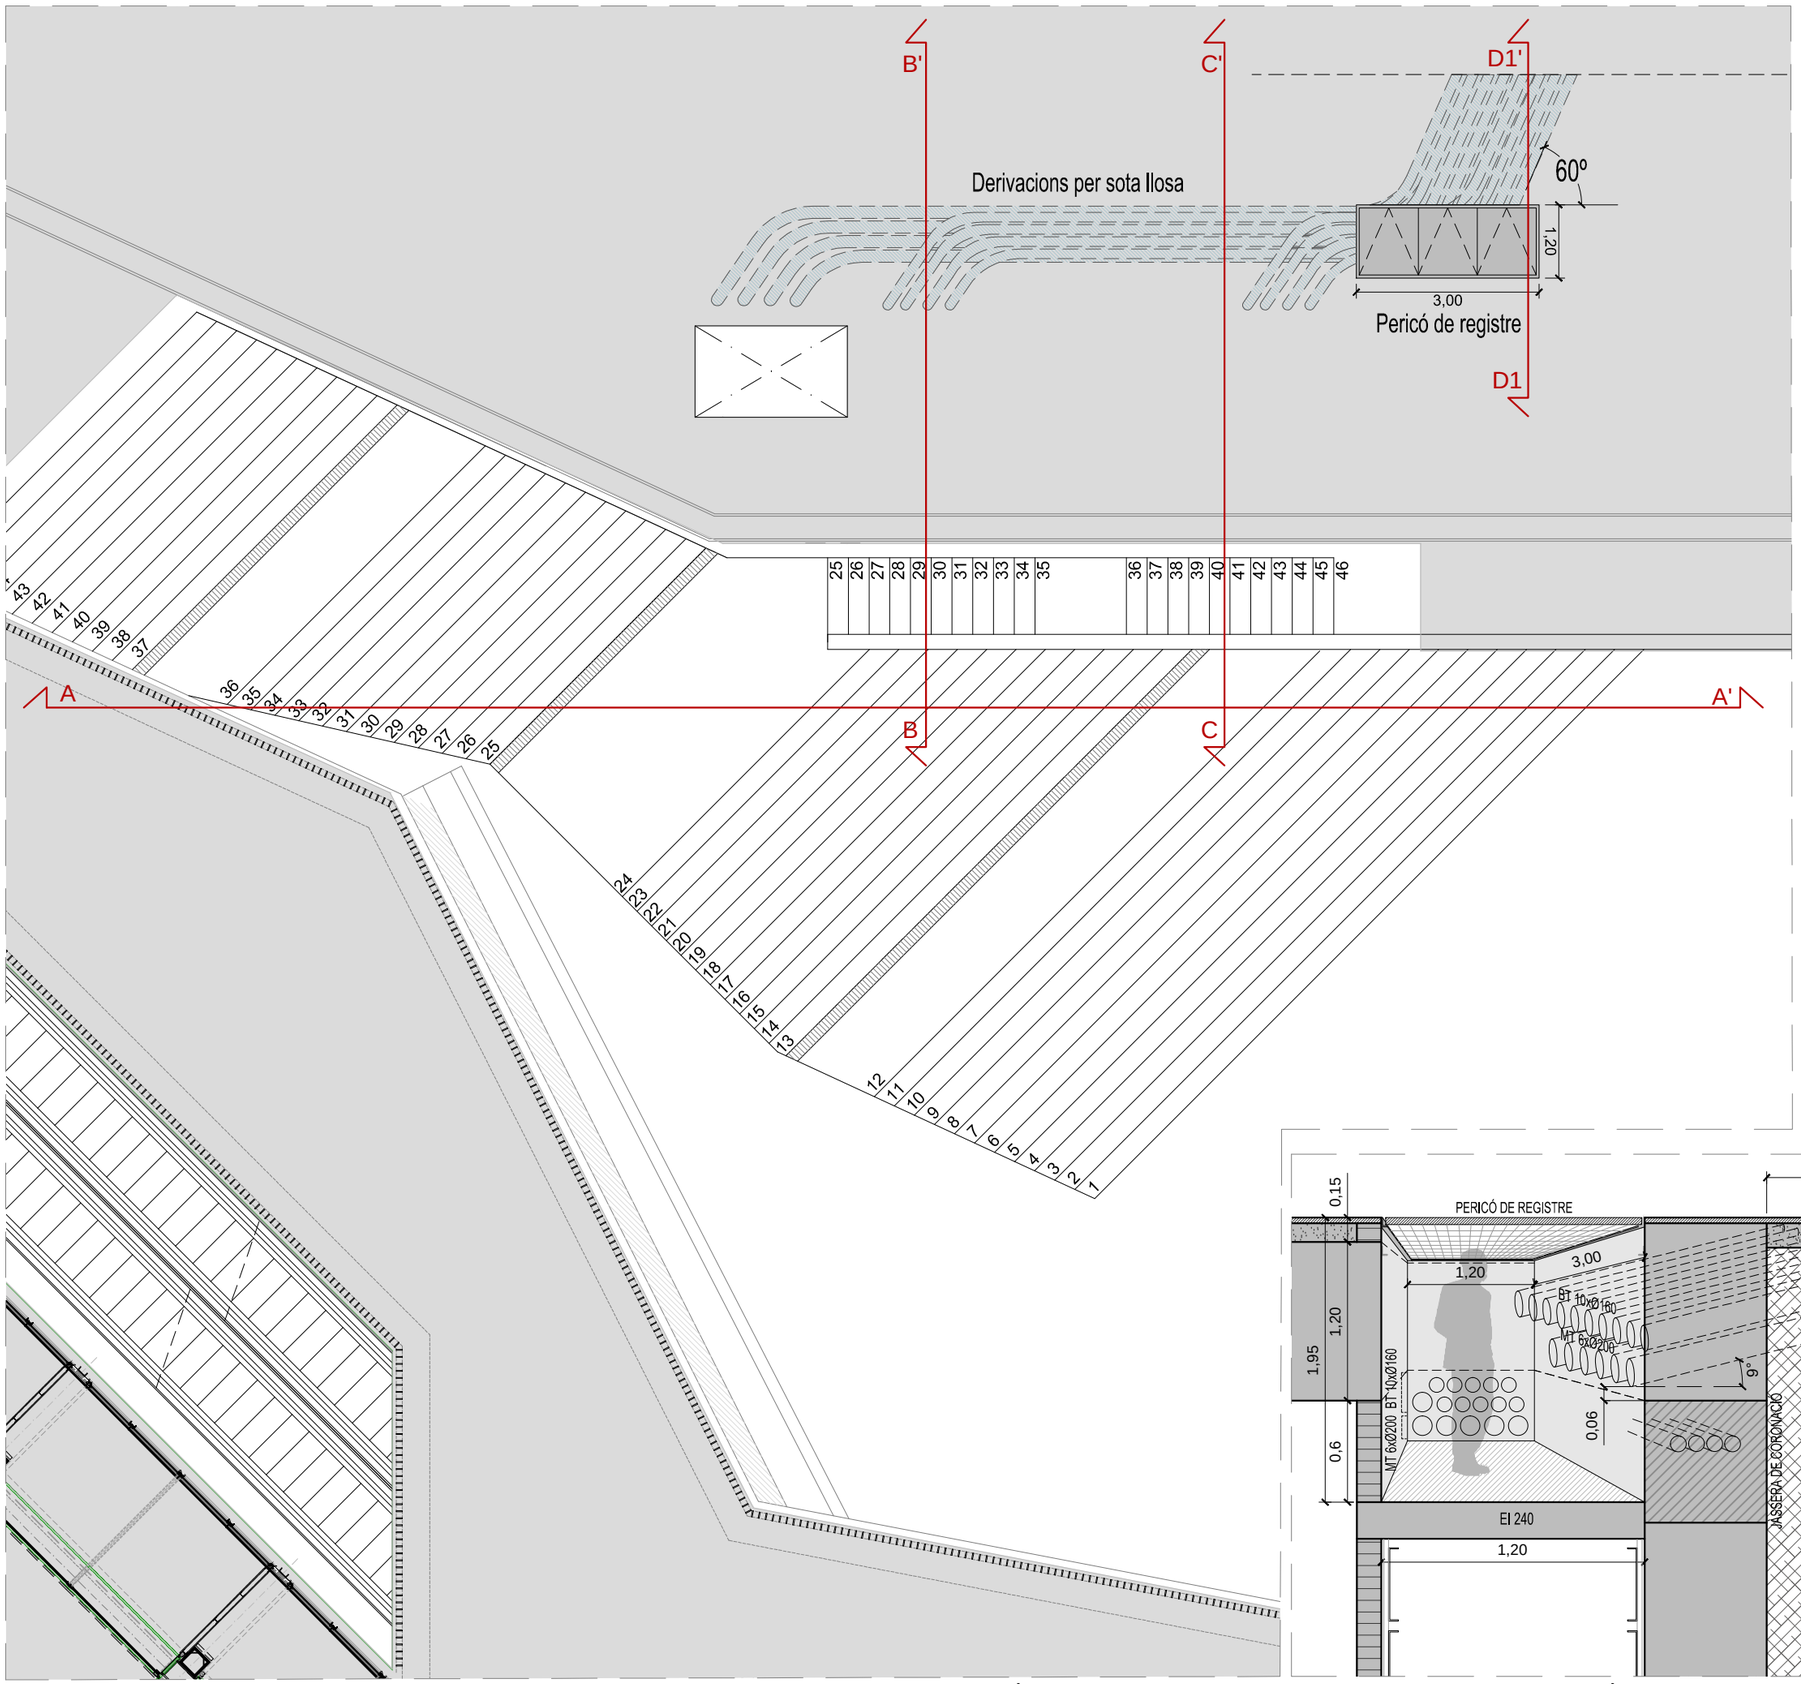



## SIMBOLOGIA

- CENTRE DE TRANSFORMACIÓ DE COMPANYIA
- CENTRE DE TRANSFORMACIÓ DE MERCAT/COMERCIAL
- GALERIA DE SERVEI/INSTAL.LACIONS ALÇADA 5'5M
- GALERIA DE SERVEI/INSTAL.LACIONS ALÇADA 2'5M
- ENTRADA D'AIRE DE VENTILACIÓ PER CENTRES DE TRANSF.
- SORTIDA D'AIRE DE VENTILACIÓ PER CENTRES DE TRANSF.
- ACCÉS A CENTRE DE TRANSFORMACIÓ
- LINIA DE MITJA TENSIÓ (25kV) (HOSTAFRANCS)
- LINIA DE MITJA TENSIÓ (25kV) (SOLSONÈS)
- BT BAIXA TENSIÓ
- MT MITJA TENSIÓ

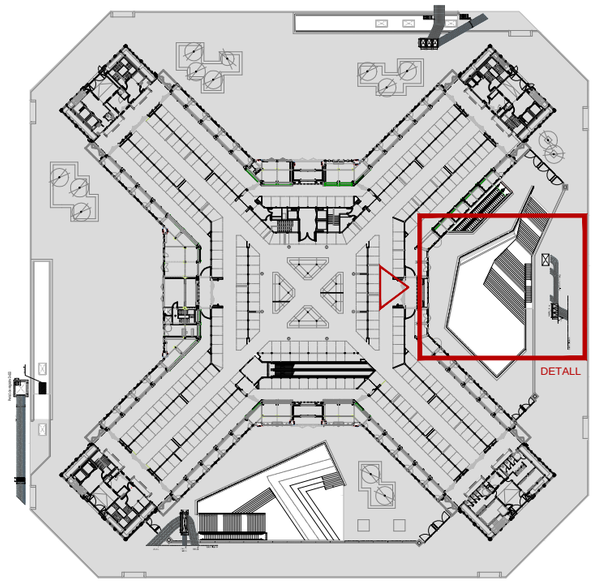


CENTRE DE TRANSFORMACIÓ URGELL. PLANTA BAIXA

SECCIÓ D1-D1' DETALL PERICÓ DE REGISTRE

| REV | MODIFICADO | FECHA |
|---|---|---|
| | | |
| | | |
| | | |
| | | |
| | | |
| | | |

TÍTOL DEL PLÀNOL: **INSTAL.LACIONS** CENTRE DE TRANSFORMACIÓ URGELL PLANTA BAIXA I DETALL PERICÓ DE REGISTRE

DATA DEL PLÀNOL:

Mercats de Barcelona
Institut Municipal de Mercats de Barcelona

Ajuntament de Barcelona

PROJECTE EXECUTIU DE:

PROJECTE MODIFICAT DEL NOU MERCAT DE SANT ANTONI. INSTAL·LACIONS

EMPLAÇAMENT:

BARCELONA

RAVETLLAT-RIBAS, S.L.P.

PERE JOAN RAVETLLAT, CARME RIBAS

COL·LABORADORS:

ESTRUCTURA: ESTEYCO, enginyeria

INSTAL·LACIONS: AA25/s.c.p., MIQUEL CAMPS

TÍTOL DEL PLÀNOL:

**INSTAL.LACIONS**

CENTRE DE TRANSFORMACIÓ URGELL

PLANTA BAIXA I DETALL PERICÓ DE REGISTRE

ESCALA: 0 0,5 1 2,5 **A3 1/100**

DATA:

ASBUILT JUNY 2018

NÚM. PLÀNOL:

**IZ-I17.19**

elainsa elecnor