
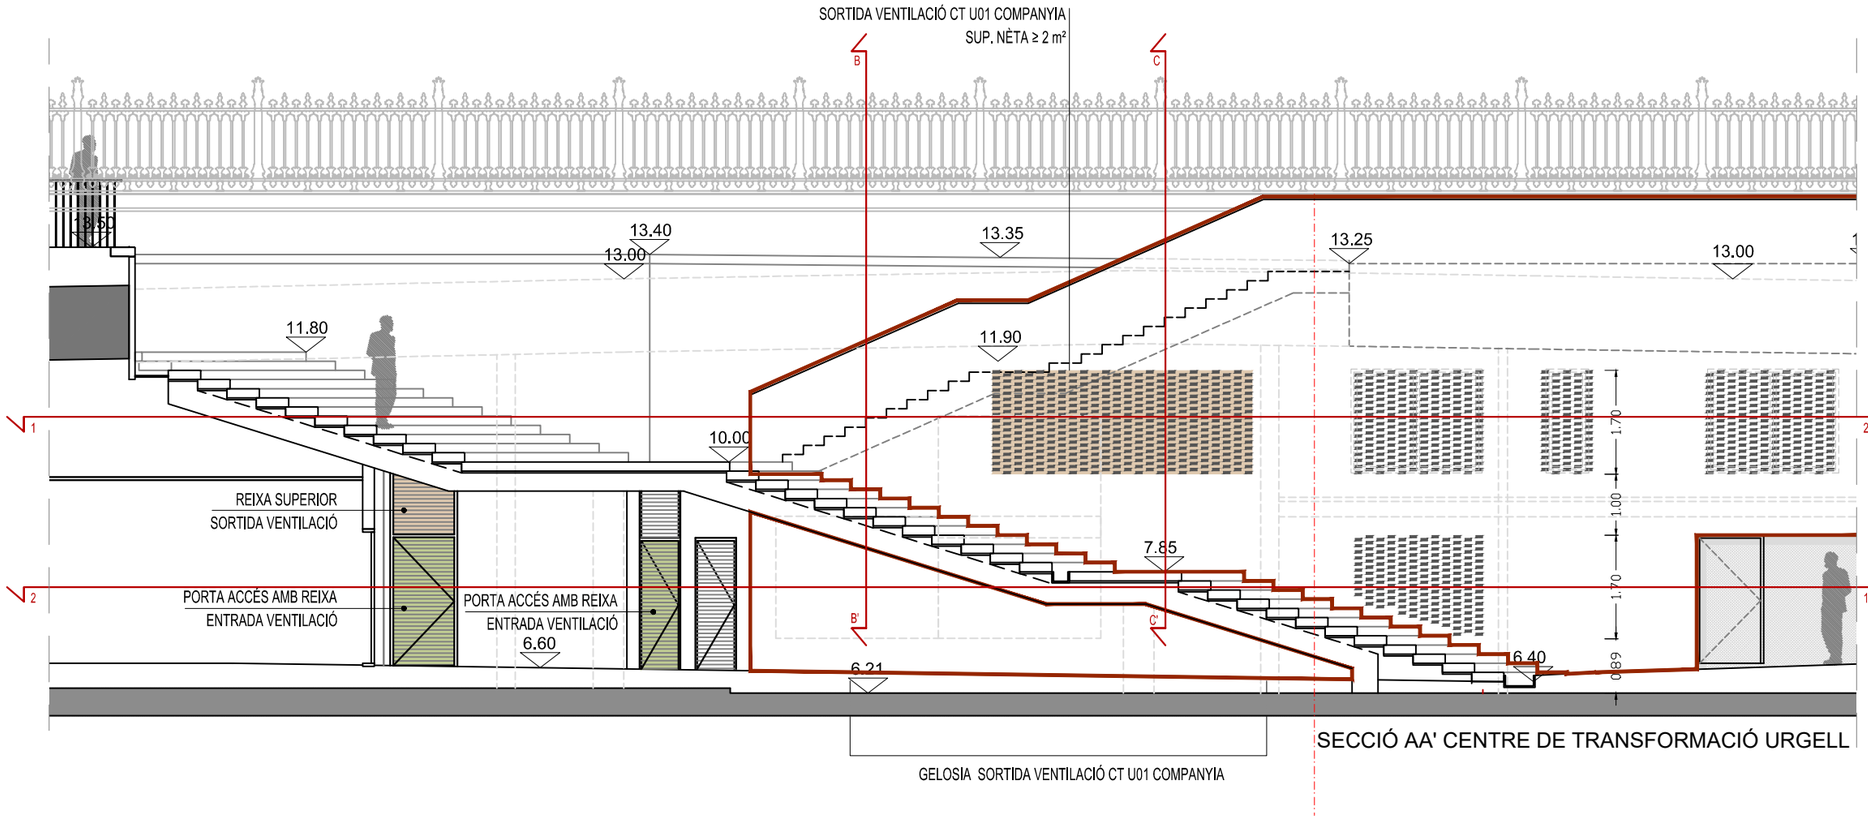



SECCIÓ AA' CENTRE DE TRANSFORMACIÓ URGELL

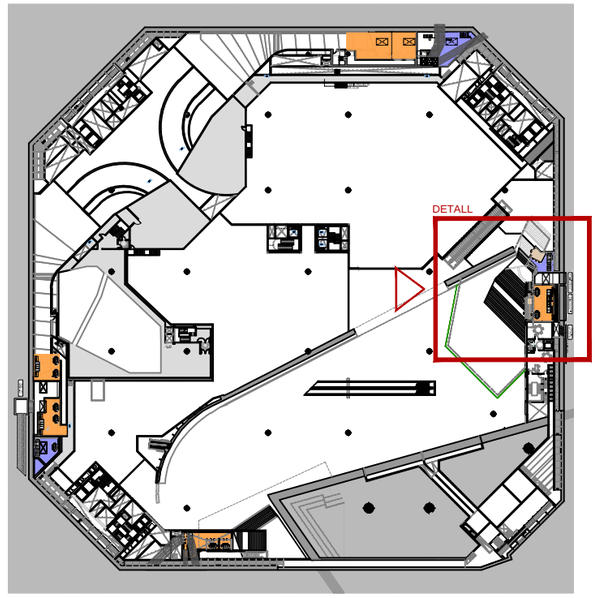


SIMBOLOGIA

- CENTRE DE TRANSFORMACIÓ DE COMPANYIA
- CENTRE DE TRANSFORMACIÓ DE MERCAT/COMERCIAL
- GALERIA DE SERVEI/INSTAL.LACIONS ALÇADA 5'5M
- GALERIA DE SERVEI/INSTAL.LACIONS ALÇADA 2'5M
- ENTRADA D'AIRE DE VENTILACIÓ PER CENTRES DE TRANSF.
- SORTIDA D'AIRE DE VENTILACIÓ PER CENTRES DE TRANSF.
- ACCÉS A CENTRE DE TRANSFORMACIÓ
- LINIA DE MITJA TENSIÓ (25kV) (HOSTAFRANCS)
- LINIA DE MITJA TENSIÓ (25kV) (SOLSONÈS)
- BT BAIXA TENSIÓ
- MT MITJA TENSIÓ


MT:	4Ø200
BT.int1:	4Ø160
BT.int2:	4Ø160
BT.ext:	8Ø160

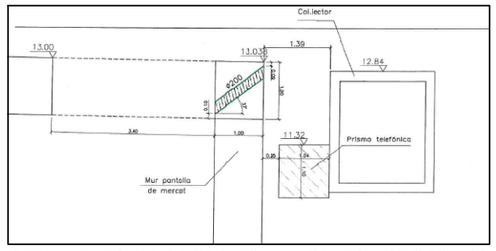

DETALL ENTRADA DE CABLES A LA GALERIA DE SERVEIS

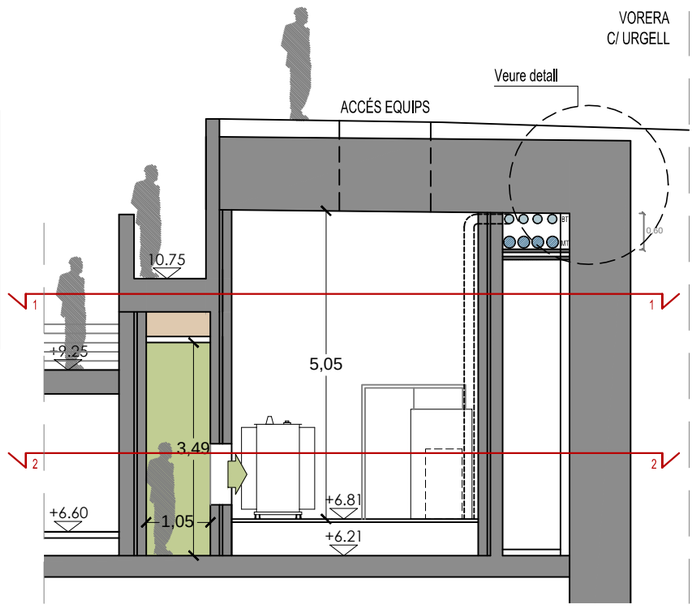

SECCIÓ BB' CENTRE DE TRANSFORMACIÓ URGELL

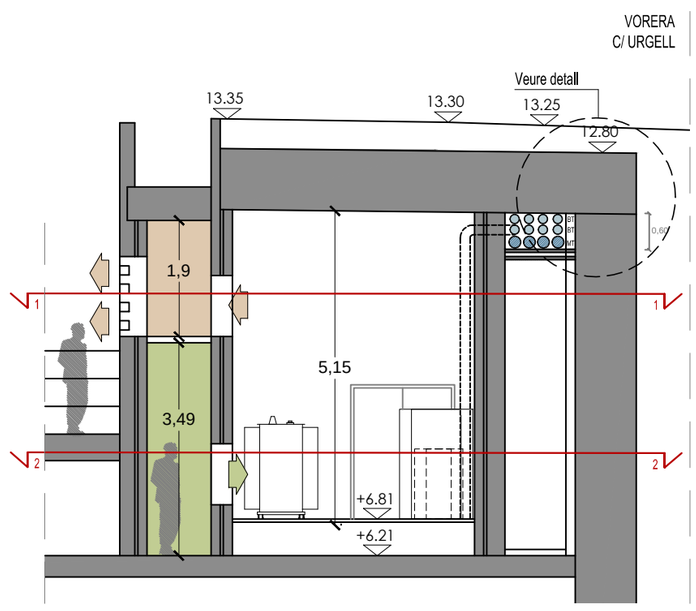

SECCIÓ CC' CENTRE DE TRANSFORMACIÓ URGELL

FECHA / MODIFICADO / REV / FECHA / MODIFICADO / REV

DATA DEL PLÀNOL:

TÍTOL DEL PLÀNOL:
INSTAL.LACIONS
DETALL CENTRE DE TRANSFORMACIÓ URGELL
PLANTA SOTERRANI 1 SECCIONS

elainsa elecnor

Mercats de Barcelona
Institut Municipal de Mercats de Barcelona

Ajuntament de Barcelona

PROJECTE EXECUTIU DE:

PROJECTE MODIFICAT DEL NOU MERCAT DE SANT ANTONI. INSTAL·LACIONS

EMPLAÇAMENT:

BARCELONA

RAVETLLAT-RIBAS, S.L.P.

PERE JOAN RAVETLLAT, CARME RIBAS

COL·LABORADORS:

ESTRUCTURA: ESTEYCO, enginyeria

INSTAL·LACIONS: AA25/s.c.p., MIQUEL CAMPS

TÍTOL DEL PLÀNOL:
INSTAL.LACIONS
DETALL CENTRE DE TRANSFORMACIÓ URGELL
PLANTA SOTERRANI 1 SECCIONS

ESCALA:

0 0,5 1 2,5 **A3 1/100**

DATA:

ASBUILT JUNY 2018

NÚM. PLÀNOL:

IZ-I17.20