REV	MODIFICADO	FECHA

REV	MODIFICADO	FECHA

DATA DEL PLÀNOL:

TITOL DEL PLÀNOL:
INSTAL.LACIONS
VERTICAL UM
PAS D' INSTAL·LACIONS

elainsa elecnor

mmb
Mercats de Barcelona
Institut Municipal de Mercats de Barcelona

Ajuntament de Barcelona

PROJECTE EXECUTIU DE:

PROJECTE MODIFICAT DEL NOU MERCAT
DE SANT ANTONI. INSTAL·LACIONS

EMPLAÇAMENT:

BARCELONA

RAVETLLAT-RIBAS, S.L.P.

PERE JOAN RAVETLLAT, CARME RIBAS

COL·LABORADORS:

ESTRUCTURA: ESTEYCO, enginyeria

INSTAL·LACIONS: AA25/s.c.p., MIQUEL CAMPS

TÍTOL DEL PLÀNOL:

INSTAL.LACIONS
VERTICAL UM
PAS D' INSTAL·LACIONS


ESCALA:

0 1 2 N


DATA:

ASBUILT JUNY 2018


NÚM. PLÀNOL:

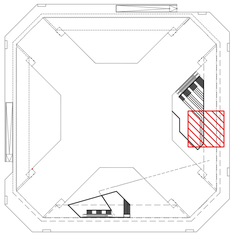


SECCIÓ A-A'

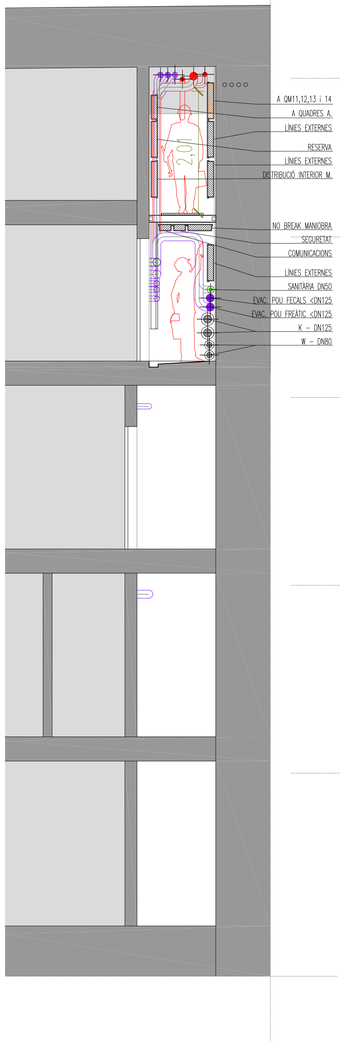


SECCIÓ B-B'

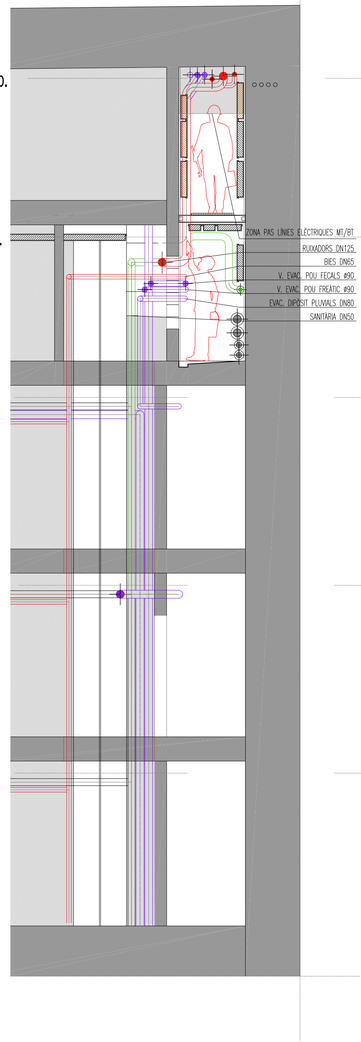


SECCIÓ C - C'

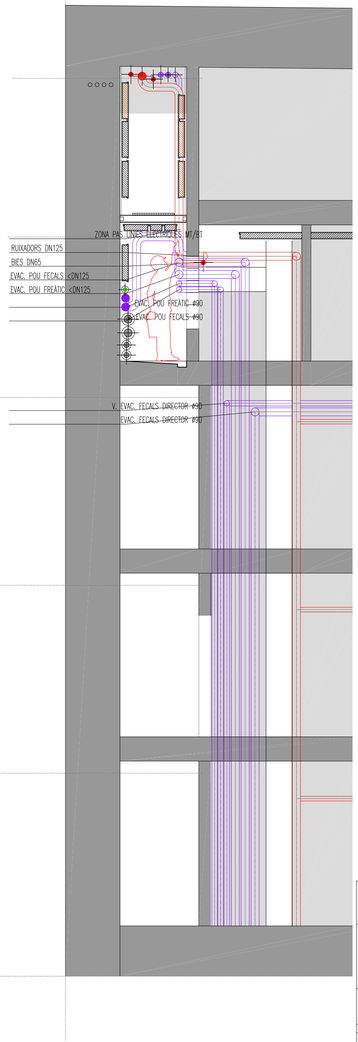


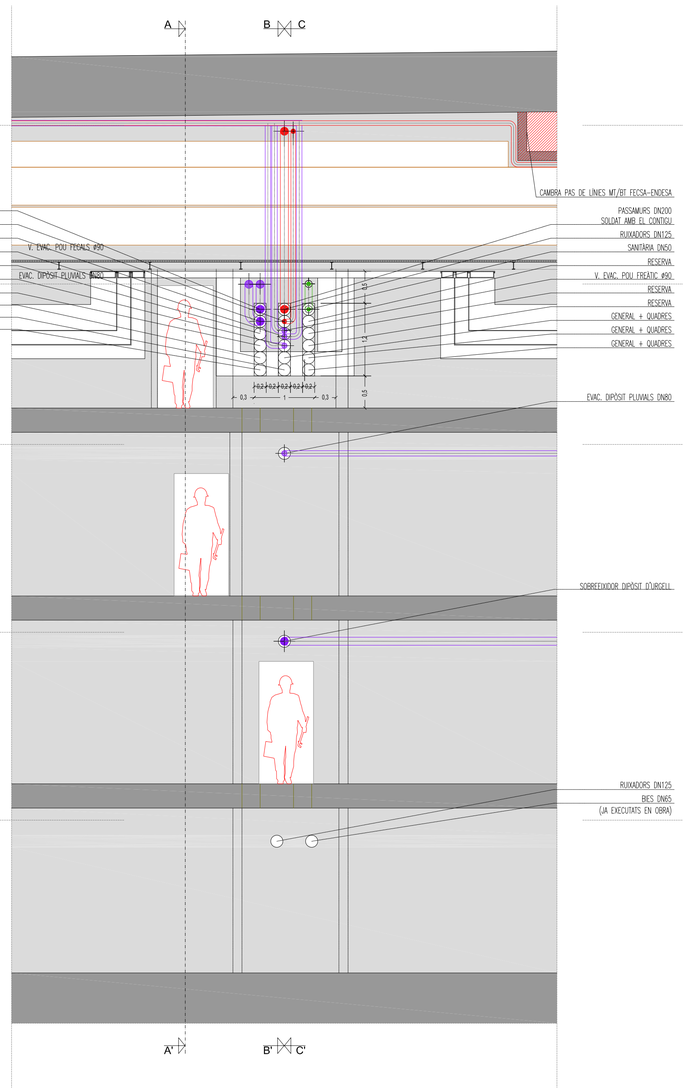


PS1 SUP

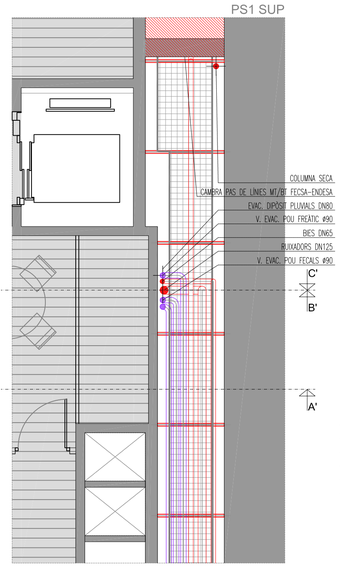


PS1 INF

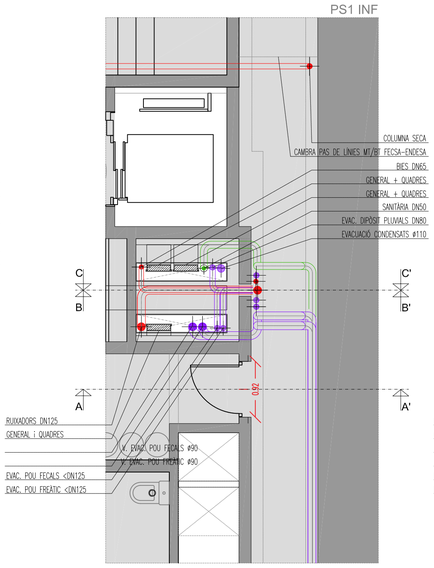


PS2

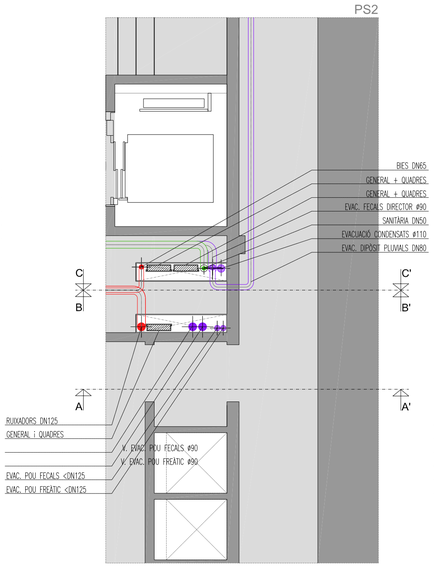

PS3

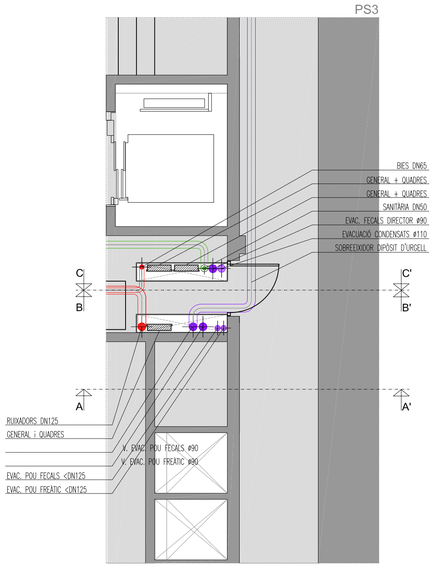

PS4

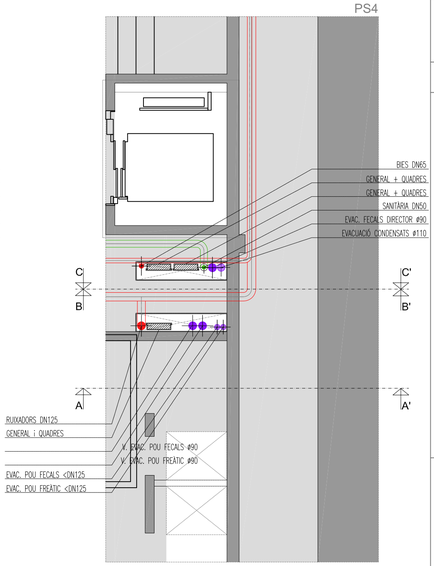

REV	MODIFICADO	FECHA

REV	MODIFICADO	FECHA

DATA DEL PLÀNOL:

TÍTOL DEL PLÀNOL:
VERTICAL UM
PAS D' INSTAL.LACIONS

mmbb
Mercats de Barcelona
Institut Municipal de Mercats de Barcelona

Ajuntament de Barcelona

PROJECTE EXECUTIU DE:

PROJECTE MODIFICAT DEL NOU MERCAT DE SANT ANTONI. INSTAL·LACIONS

EMPLAÇAMENT:

BARCELONA

RAVETLLAT-RIBAS, S.L.P.

PERE JOAN RAVETLLAT, CARME RIBAS

COL·LABORADORS:

ESTRUCTURA: ESTEYCO, enginyeria
INSTAL·LACIONS: AA25/s.c.p., MIQUEL CAMPS

TÍTOL DEL PLÀNOL:

VERTICAL UM
PAS D' INSTAL.LACIONS

ESCALA:

0 1 2 N

A1 1/50
A3 1/100

DATA:

ASBUILT JUNY 2018

NÚM. PLÀNOL:

IZ-I18.05

alainsa elecnor