

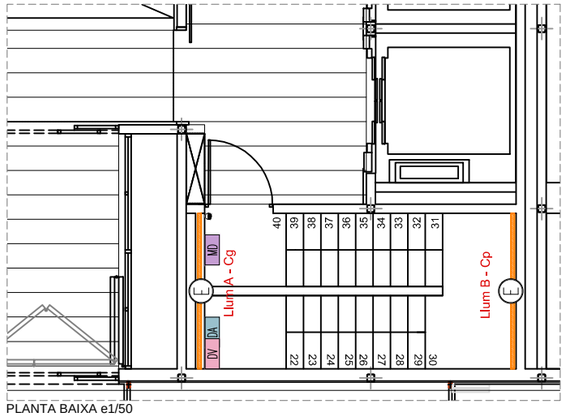



PLANTA BAIXA e1/50

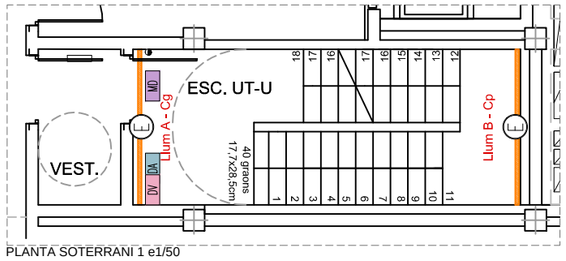


PLANTA SOTERRANI 1 e1/50

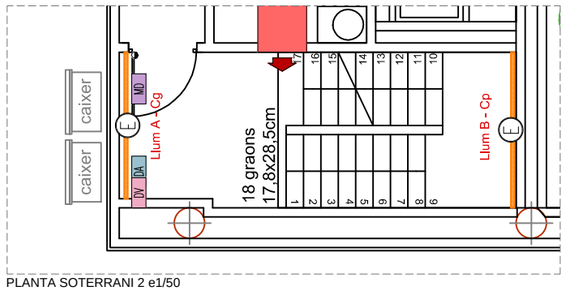


PLANTA SOTERRANI 2 e1/50

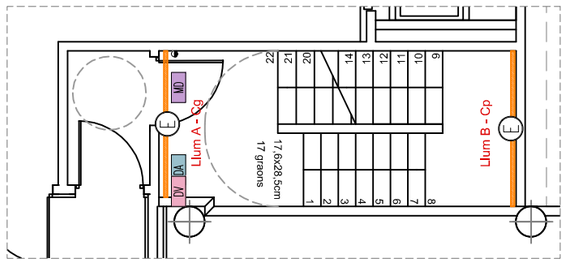


PLANTA SOTERRANI 3 e1/50

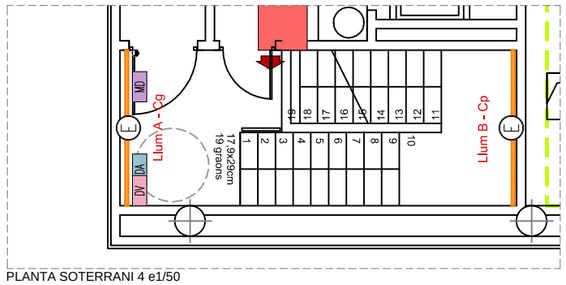


PLANTA SOTERRANI 4 e1/50

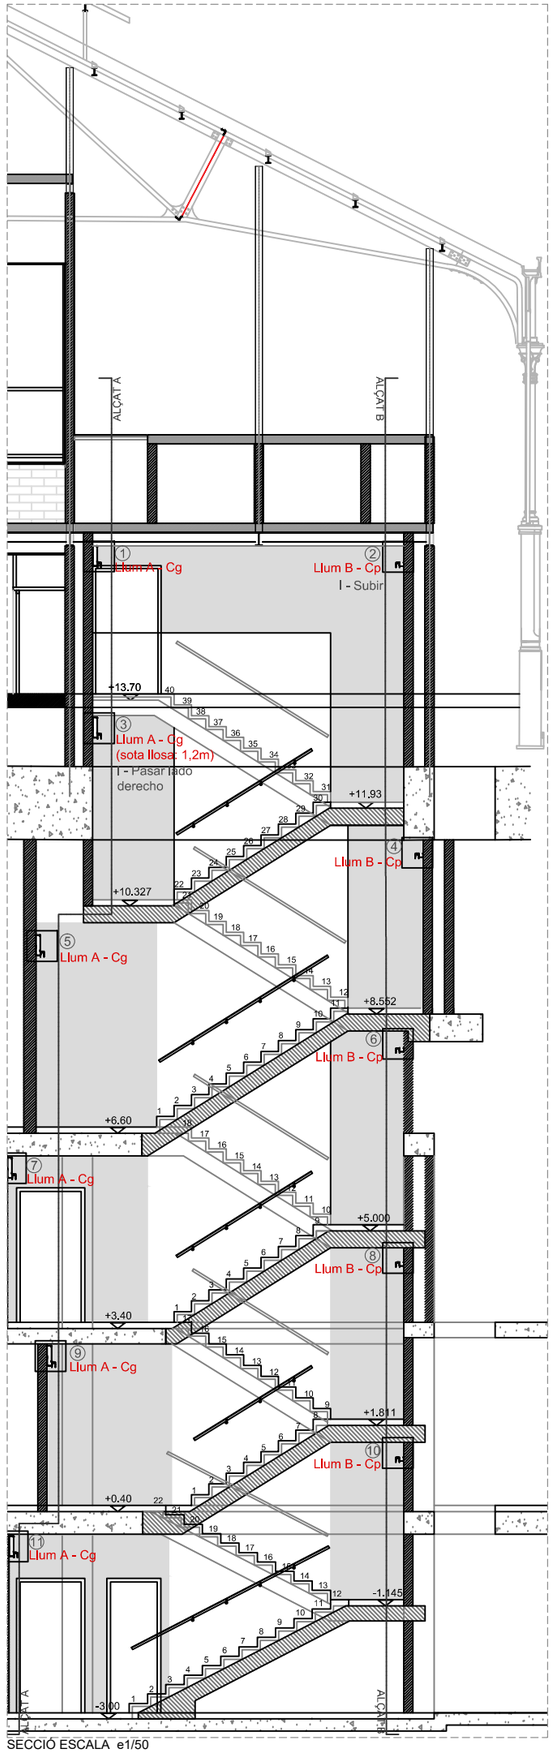


SECCIÓ ESCALA e1/50

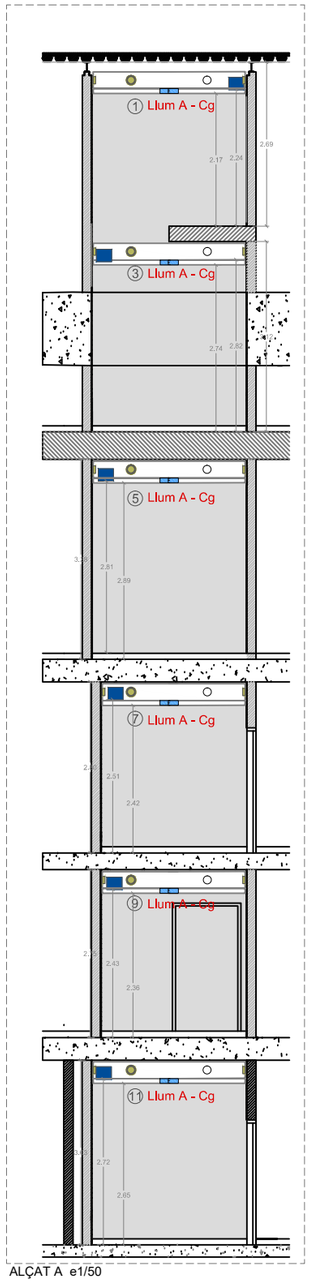

ALÇAT A e1/50

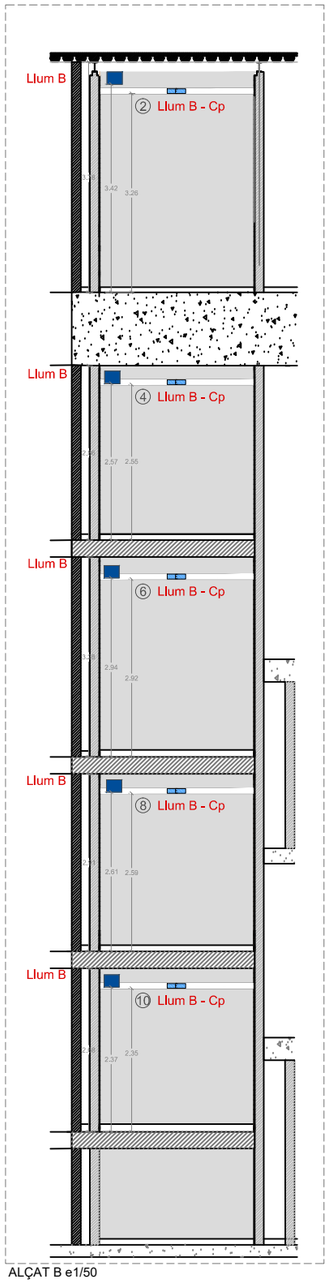

ALÇAT B e1/50

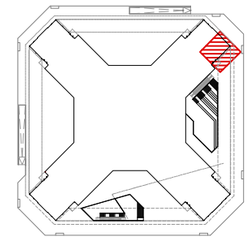

CAIXA DE REGISTRE GRAN REALITZADA EN OBRA

CAIXA DE REGISTRE PETITA REALITZADA EN OBRA

CAIXA DE REGISTRE GRAN A REALITZAR

CAIXA DE REGISTRE PETITA A REALITZAR

TIPUS		TOTAL
Ⓐ		44
Ⓑ		28
Ⓒ		0
Ⓓ		1
Ⓔ		5
Ⓕ		15

7401-8 VERTICALS										
	BM		BT	UT		E1	E2	E3	E4	TOTAL
	BMf	BMm		UTf	UTm					
Ⓐ	5	6	5	5	6	6	5	5	1	44
Ⓑ	1	5	1	1	5	3	4	5	3	28
Ⓒ	–	–	–	–	–	0	–	–	–	0
Ⓓ	–	–	–	–	–	1	–	–	–	1
Ⓔ	1	–	1	1	–	–	–	–	2	5
Ⓕ	4	–	4	4	–	2	–	–	1	15

FECHA
MODIFICADO
REV
FECHA
MODIFICADO
REV

DATA DEL PLÀNOL:

TÍTOL DEL PLÀNOL:
INSTAL.LACIONS
NUCLI 3.2. URGELL TAMARIT
ESCALA UTU

mmbb
Mercats de Barcelona
Institut Municipal de Mercats de Barcelona

Ajuntament de Barcelona

PROJECTE EXECUTIU DE:

PROJECTE MODIFICAT DEL NOU MERCAT DE SANT ANTONI. INSTAL·LACIONS

EMPLAÇAMENT:

BARCELONA

RAVETLLAT-RIBAS, S.L.P.

PERE JOAN RAVETLLAT, CARME RIBAS

COL·LABORADORS:

ESTRUCTURA: ESTEYCO, enginyeria

INSTAL·LACIONS: AA25/s.c.p., MIQUEL CAMPS

TÍTOL DEL PLÀNOL:

INSTAL.LACIONS

NUCLI 3.2. URGELL TAMARIT
ESCALA UTU

ESCALA:

N

A1 1/50
A3 1/100

DATA:

ASBUILT JUNY 2018

NÚM. PLÀNOL:

IZ-I19.05

elainsa elecnor