


PB

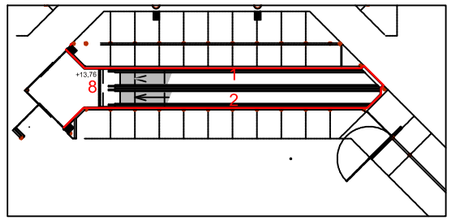


PS2

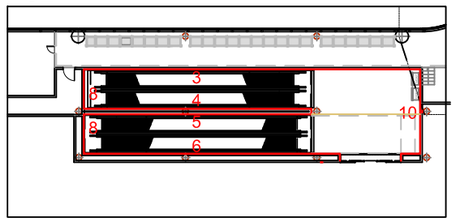


PS3

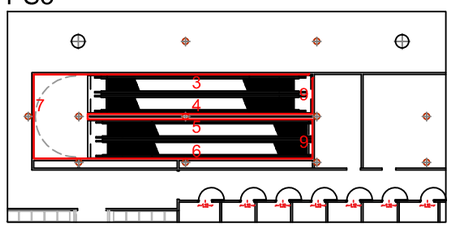


PS4

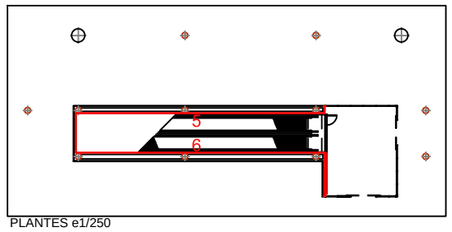


PLANTES e1/250

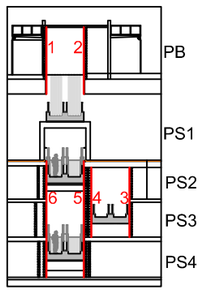


Alçat Trespa 2 i 5: Color 0237 / Panells 3050x1300mm

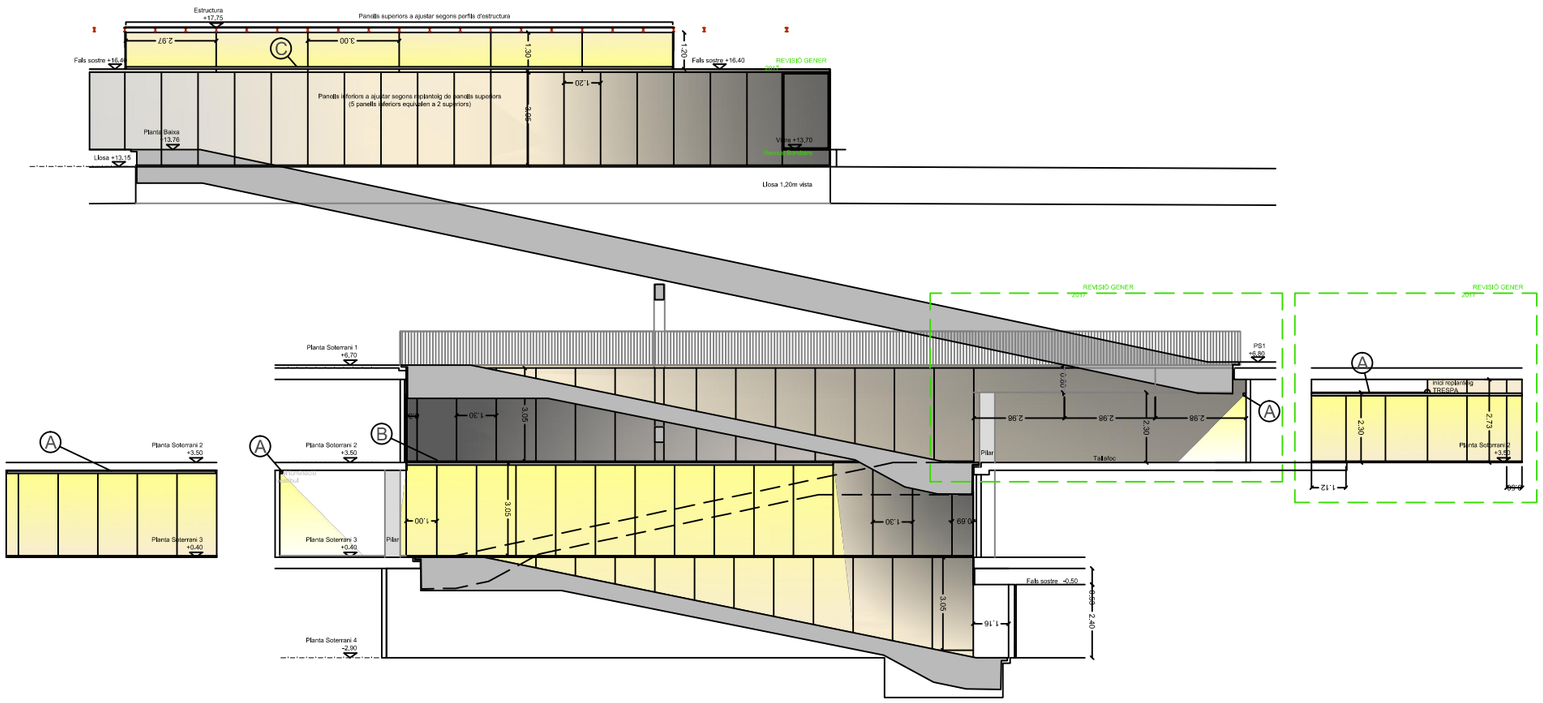



Alçat Trespa 3: Color 0237 / Panells 3050x1300mm

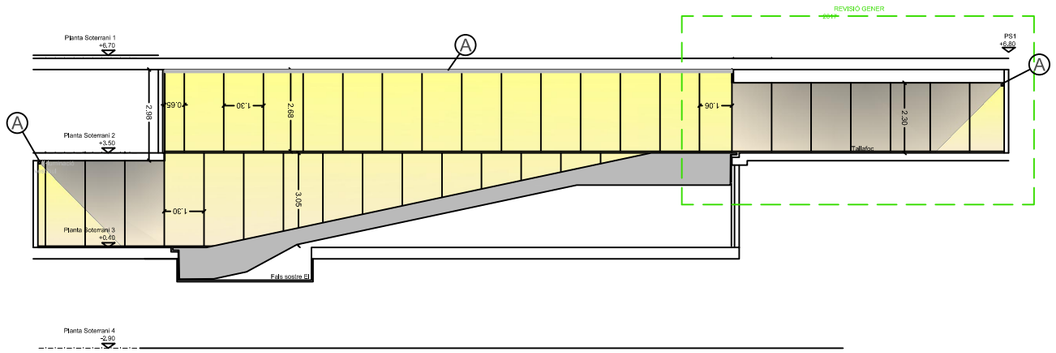


Alçat trespa 2 i 5: Color 0237 / Panells 3050x1300mm

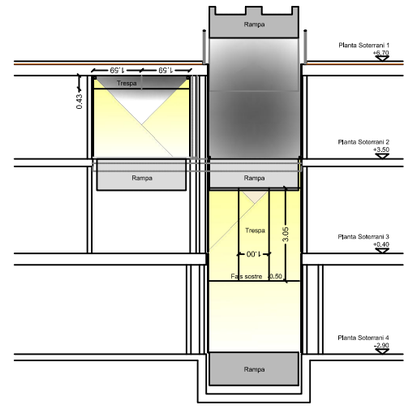

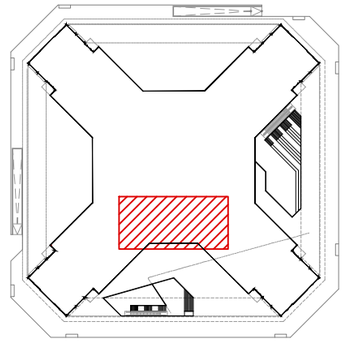


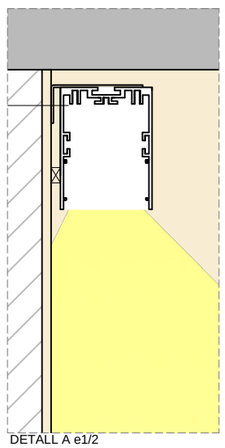

DETALL A e1/2

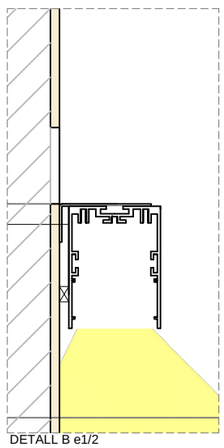

DETALL B e1/2

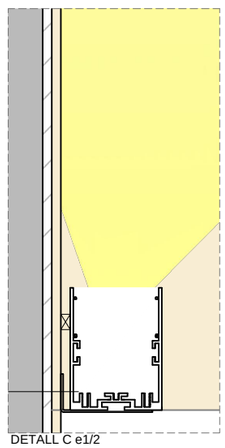

DETALL C e1/2

1- Llum lineal tecnologia LED
Temperatura de color - (*)?

2- Les plataformes disposen de llum lineal de tecnologia LED rasant.
Temperatura de color - (*)?

(*) Les temperatures de color d'ambdues tipologies de llum haurà d'ésser igual.

FECHA
MODIFICADO
REV
FECHA
MODIFICADO
REV

DATA DEL PLÀNOL:

TÍTOL DEL PLÀNOL:
INSTAL.LACIONS
TRAVELATOR
ALÇATS i IL.LUMINACIÓ (1)

mmbb
Mercats de Barcelona
Institut Municipal de Mercats de Barcelona

Ajuntament de Barcelona

PROJECTE EXECUTIU DE:

PROJECTE MODIFICAT DEL NOU MERCAT DE SANT ANTONI. INSTAL·LACIONS

EMPLAÇAMENT:

BARCELONA

RAVETLLAT-RIBAS, S.L.P.

PERE JOAN RAVETLLAT, CARME RIBAS

COL·LABORADORS:

ESTRUCTURA: ESTEYCO, enginyeria

INSTAL·LACIONS: AA25/s.c.p., MIQUEL CAMPS

TÍTOL DEL PLÀNOL:

INSTAL.LACIONS

TRAVELATOR

ALÇATS i IL.LUMINACIÓ (1)

ESCALA:

N

A1 1/50
A3 1/100

DATA:

ASBUILT JUNY 2018

NÚM. PLÀNOL:

IZ-I19.10

elainsa elecnor