


BORRELL MANSO MANSO


BORRELL MANSO BORRELL

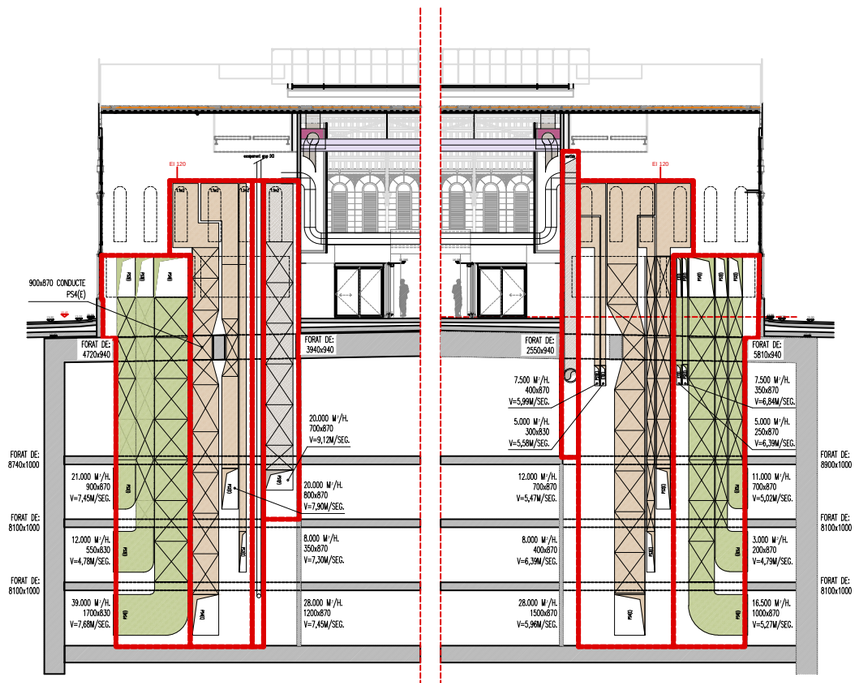



SAFATA VERTICAL PORTACABLES AMB DERIVACIÓ I CAIXA DE REGISTRE AMB SEGELLAT EI120


TANCAMENT EI120

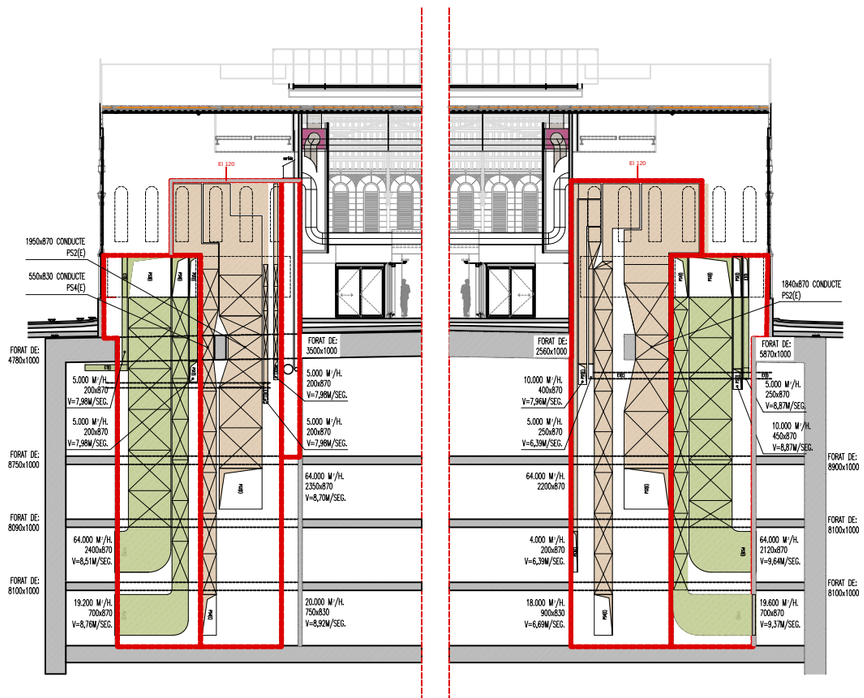

URGELL TAMARIT TAMARIT


URGELL TAMARIT URGELL



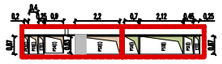

SAFATA VERTICAL PORTACABLES AMB DERIVACIÓ I CAIXA DE REGISTRE AMB SEGELLAT EI120

TANCAMENT EI120

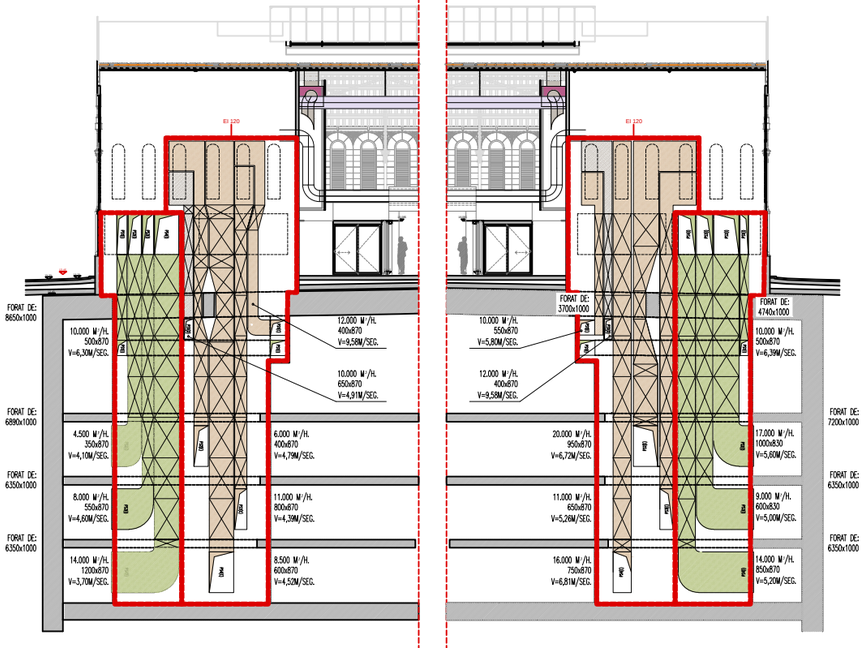

BORRELL TAMARIT BORRELL


BORRELL TAMARIT TAMARIT





SAFATA VERTICAL PORTACABLES AMB DERIVACIÓ I CAIXA DE REGISTRE AMB SEGELLAT EI120

TANCAMENT EI120

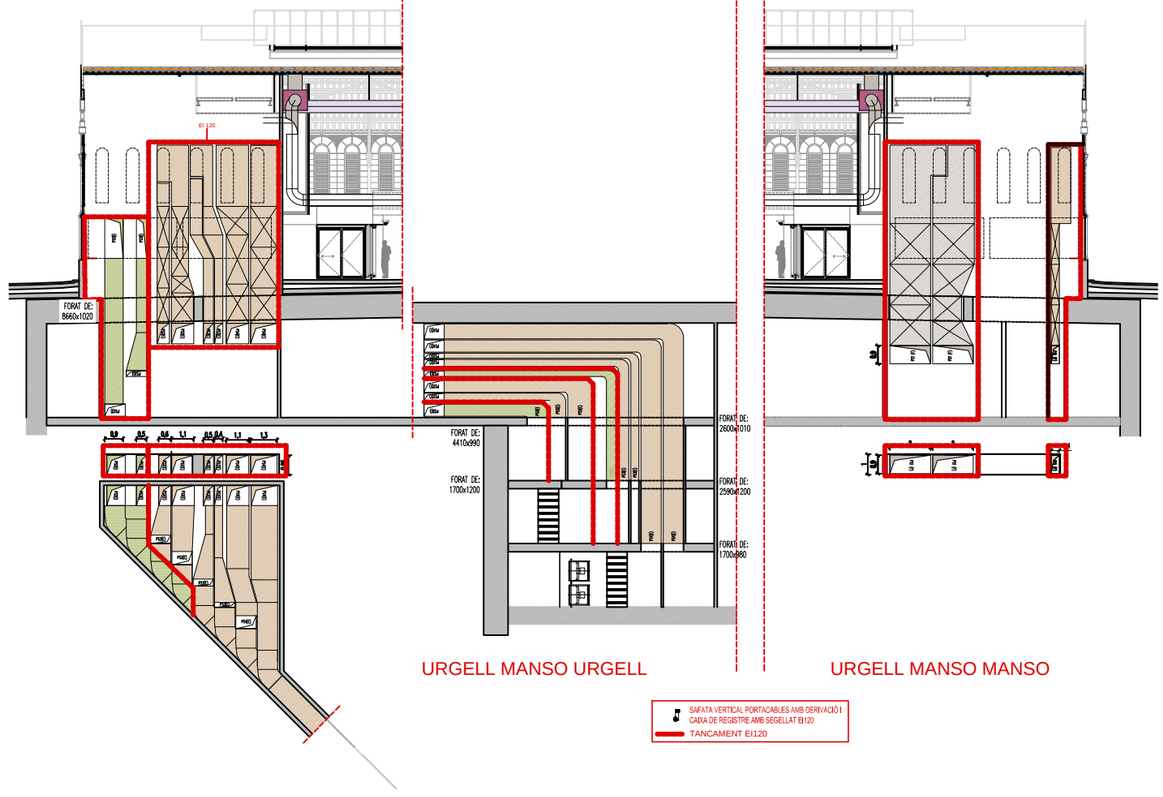

URGELL MANSO URGELL

URGELL MANSO MANSO

SAFATA VERTICAL PORTACABLES AMB DERIVACIÓ I CAIXA DE REGISTRE AMB SEGELLAT EI120

TANCAMENT EI120

FECHA
MODIFICADO
REV
FECHA
MODIFICADO
REV

DATA DEL PLÀNOL:

TÍTOL DEL PLÀNOL:
INSTAL.LACIONS
ORELLES

Mercats de Barcelona
Institut Municipal de Mercats de Barcelona

...\BASES\A_Juntament+Mercats 2015.jpg

PROJECTE EXECUTIU DE:

PROJECTE MODIFICAT DEL NOU MERCAT DE SANT ANTONI. INSTAL·LACIONS

EMPLAÇAMENT:

BARCELONA

RAVETLLAT-RIBAS, S.L.P.

PERE JOAN RAVETLLAT, CARME RIBAS

COL·LABORADORS:

ESTRUCTURA: ESTEYCO, enginyeria

INSTAL·LACIONS: AA25/s.c.p., MIQUEL CAMPS

TÍTOL DEL PLÀNOL:
INSTAL.LACIONS
ORELLES

ESCALA:

A1 1/150
A3 1/300

DATA:

ASBUILT JUNY 2018

NÚM. PLÀNOL:

IZ I20.01

elainsa elecnor