


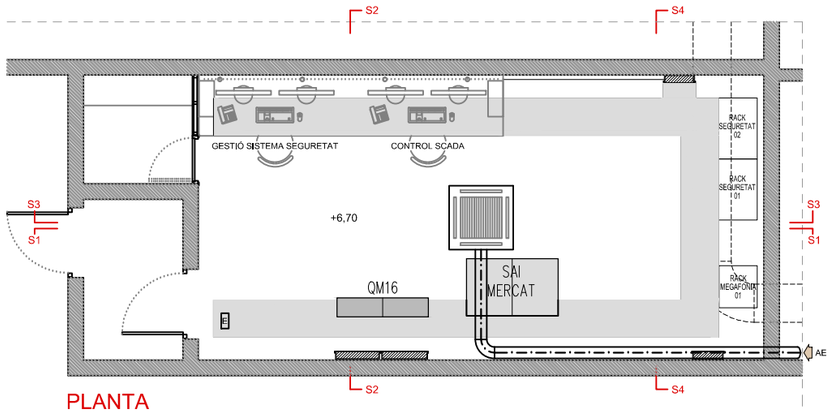


PLANTA

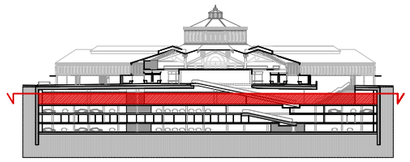


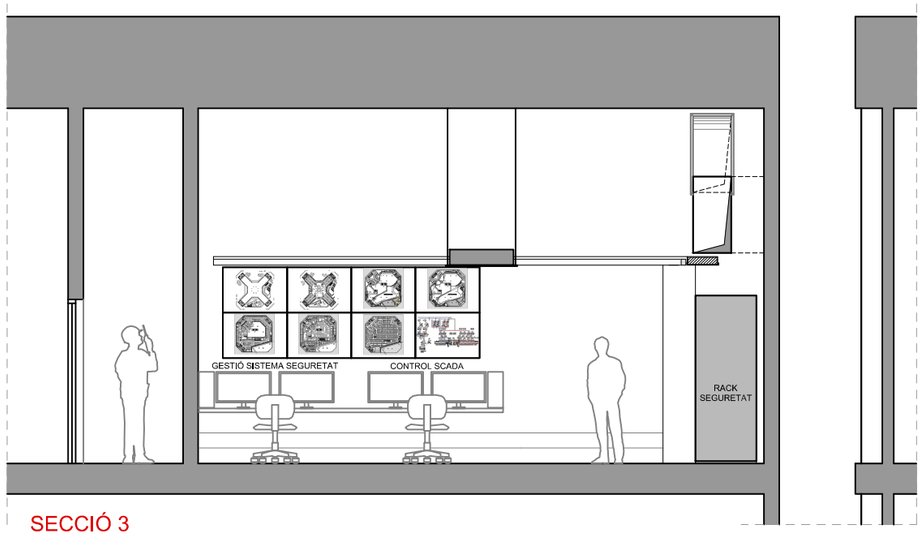


SECCIÓ 3

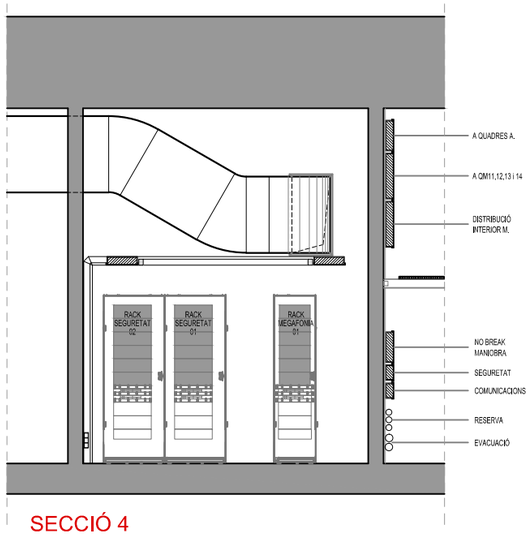

SECCIÓ 4

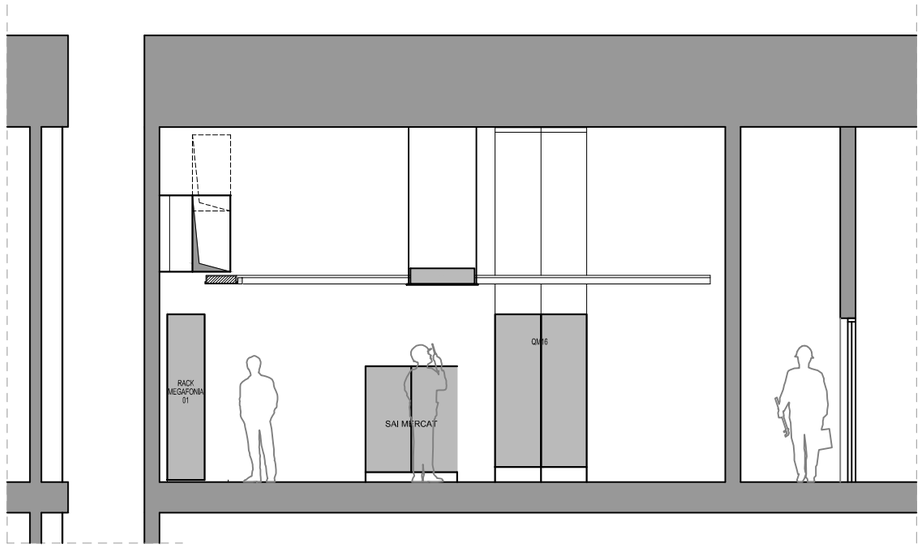

SECCIÓ 1

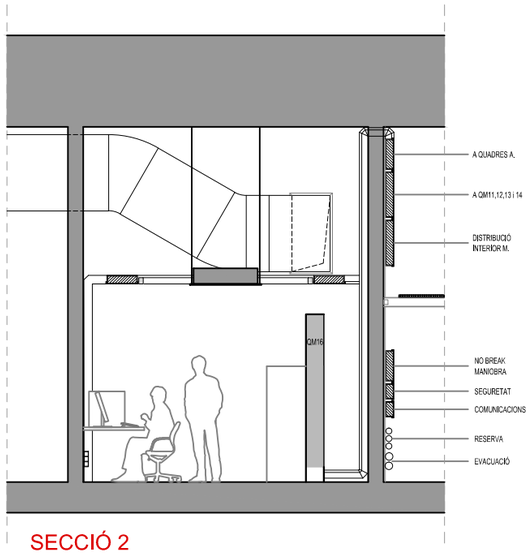

SECCIÓ 2

	FECHA	MODIFICADO	REV
	FECHA	MODIFICADO	REV

DATA DEL PLÀNOL:

TÍTOL DEL PLÀNOL:
INSTAL.LACIONS
SALA DE CONTROL MERCAT
PLANTA SOTERRANI 1

Mercats de Barcelona
Institut Municipal de Mercats de Barcelona

Ajuntament de Barcelona

PROJECTE EXECUTIU DE:

PROJECTE MODIFICAT DEL NOU MERCAT DE SANT ANTONI. INSTAL·LACIONS

EMPLAÇAMENT:

BARCELONA

RAVETLLAT-RIBAS, S.L.P.

PERE JOAN RAVETLLAT, CARME RIBAS

COL·LABORADORS:

ESTRUCTURA: ESTEYCO, enginyeria

INSTAL·LACIONS: AA25/s.c.p., MIQUEL CAMPS

TÍTOL DEL PLÀNOL:

INSTAL.LACIONS

SALA DE CONTROL MERCAT

PLANTA SOTERRANI 1

ESCALA:

A1 1/40

DATA:

ASBUILT JUNY 2018

NÚM. PLÀNOL:

IZ-I22 .01

elainsa elecnor