

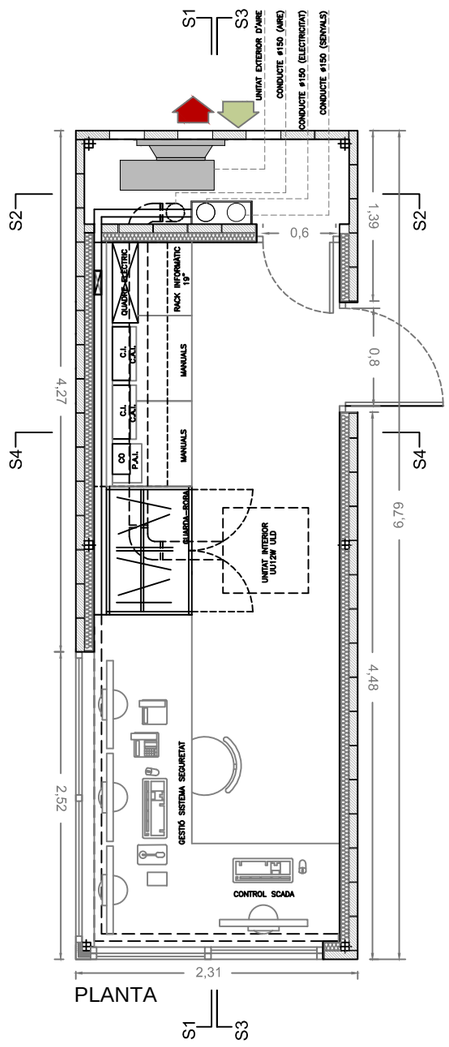


PLANTA

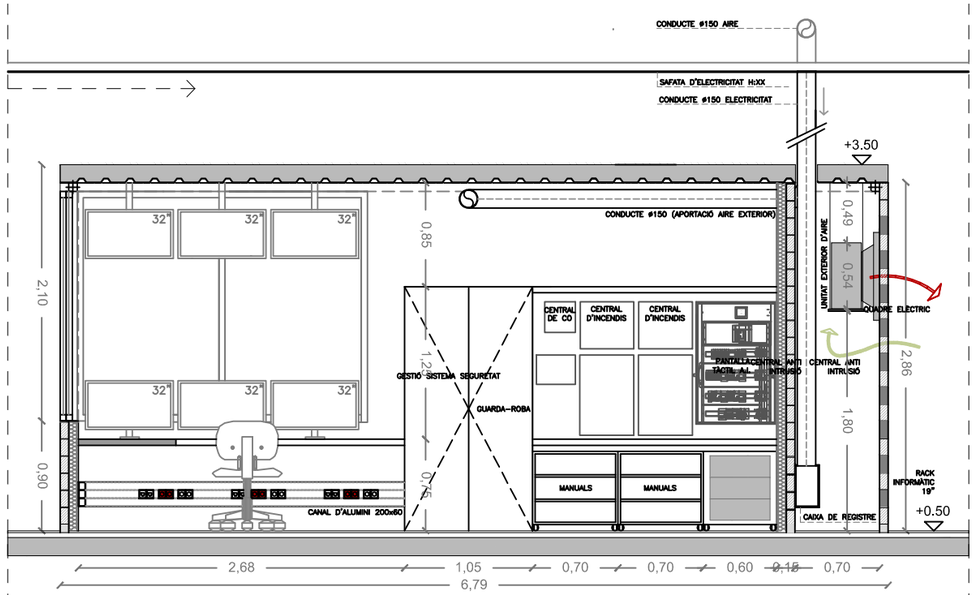


SECCIÓ S1

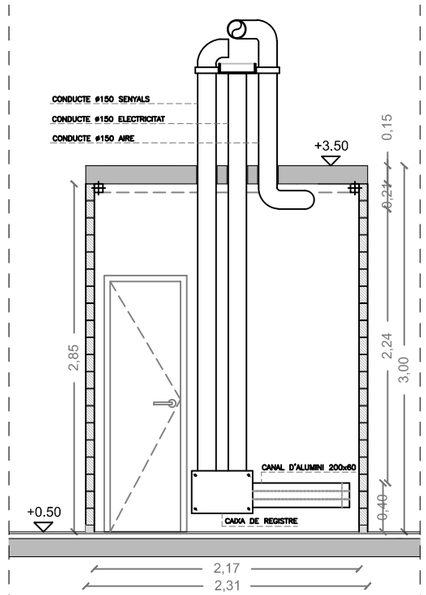


SECCIÓ S2

SECCIÓ S3

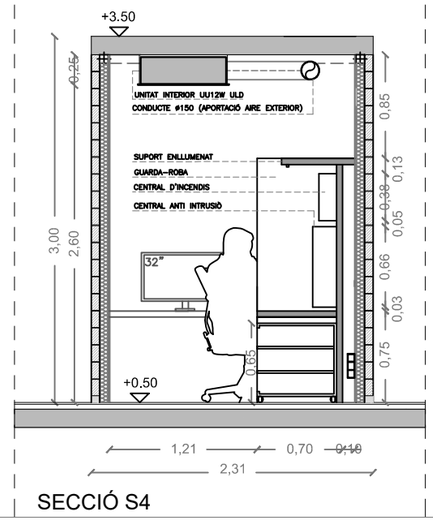

SECCIÓ S4

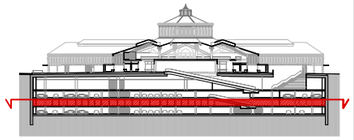

Mercats de Barcelona
Institut Municipal de Mercats de Barcelona

Ajuntament de Barcelona

PROJECTE EXECUTIU DE:

PROJECTE MODIFICAT DEL NOU MERCAT DE SANT ANTONI. INSTAL·LACIONS

EMPLAÇAMENT:

BARCELONA

RAVETLLAT-RIBAS, S.L.P.

PERE JOAN RAVETLLAT, CARME RIBAS

COL·LABORADORS:

ESTRUCTURA: ESTEYCO, enginyeria

INSTAL·LACIONS: AA25/s.c.p., MIQUEL CAMPS

TÍTOL DEL PLÀNOL:

INSTAL.LACIONS

LOCAL DE VIGILÀNCIA

PLANTA SOTERRANI 3.

ESCALA:

0 0,5 1 2,5

A1 1/25
A3 1/50

DATA:

ASBUILT JUNY 2018

NÚM. PLÀNOL:

IZ-I22 02

FECHA
MODIFICADO
REV
FECHA
MODIFICADO
REV

DATA DEL PLÀNOL:

TÍTOL DEL PLÀNOL: **INSTAL.LACIONS** **LOCAL DE VIGILÀNCIA** PLANTA SOTERRANI 3.

elainsa elecnor