

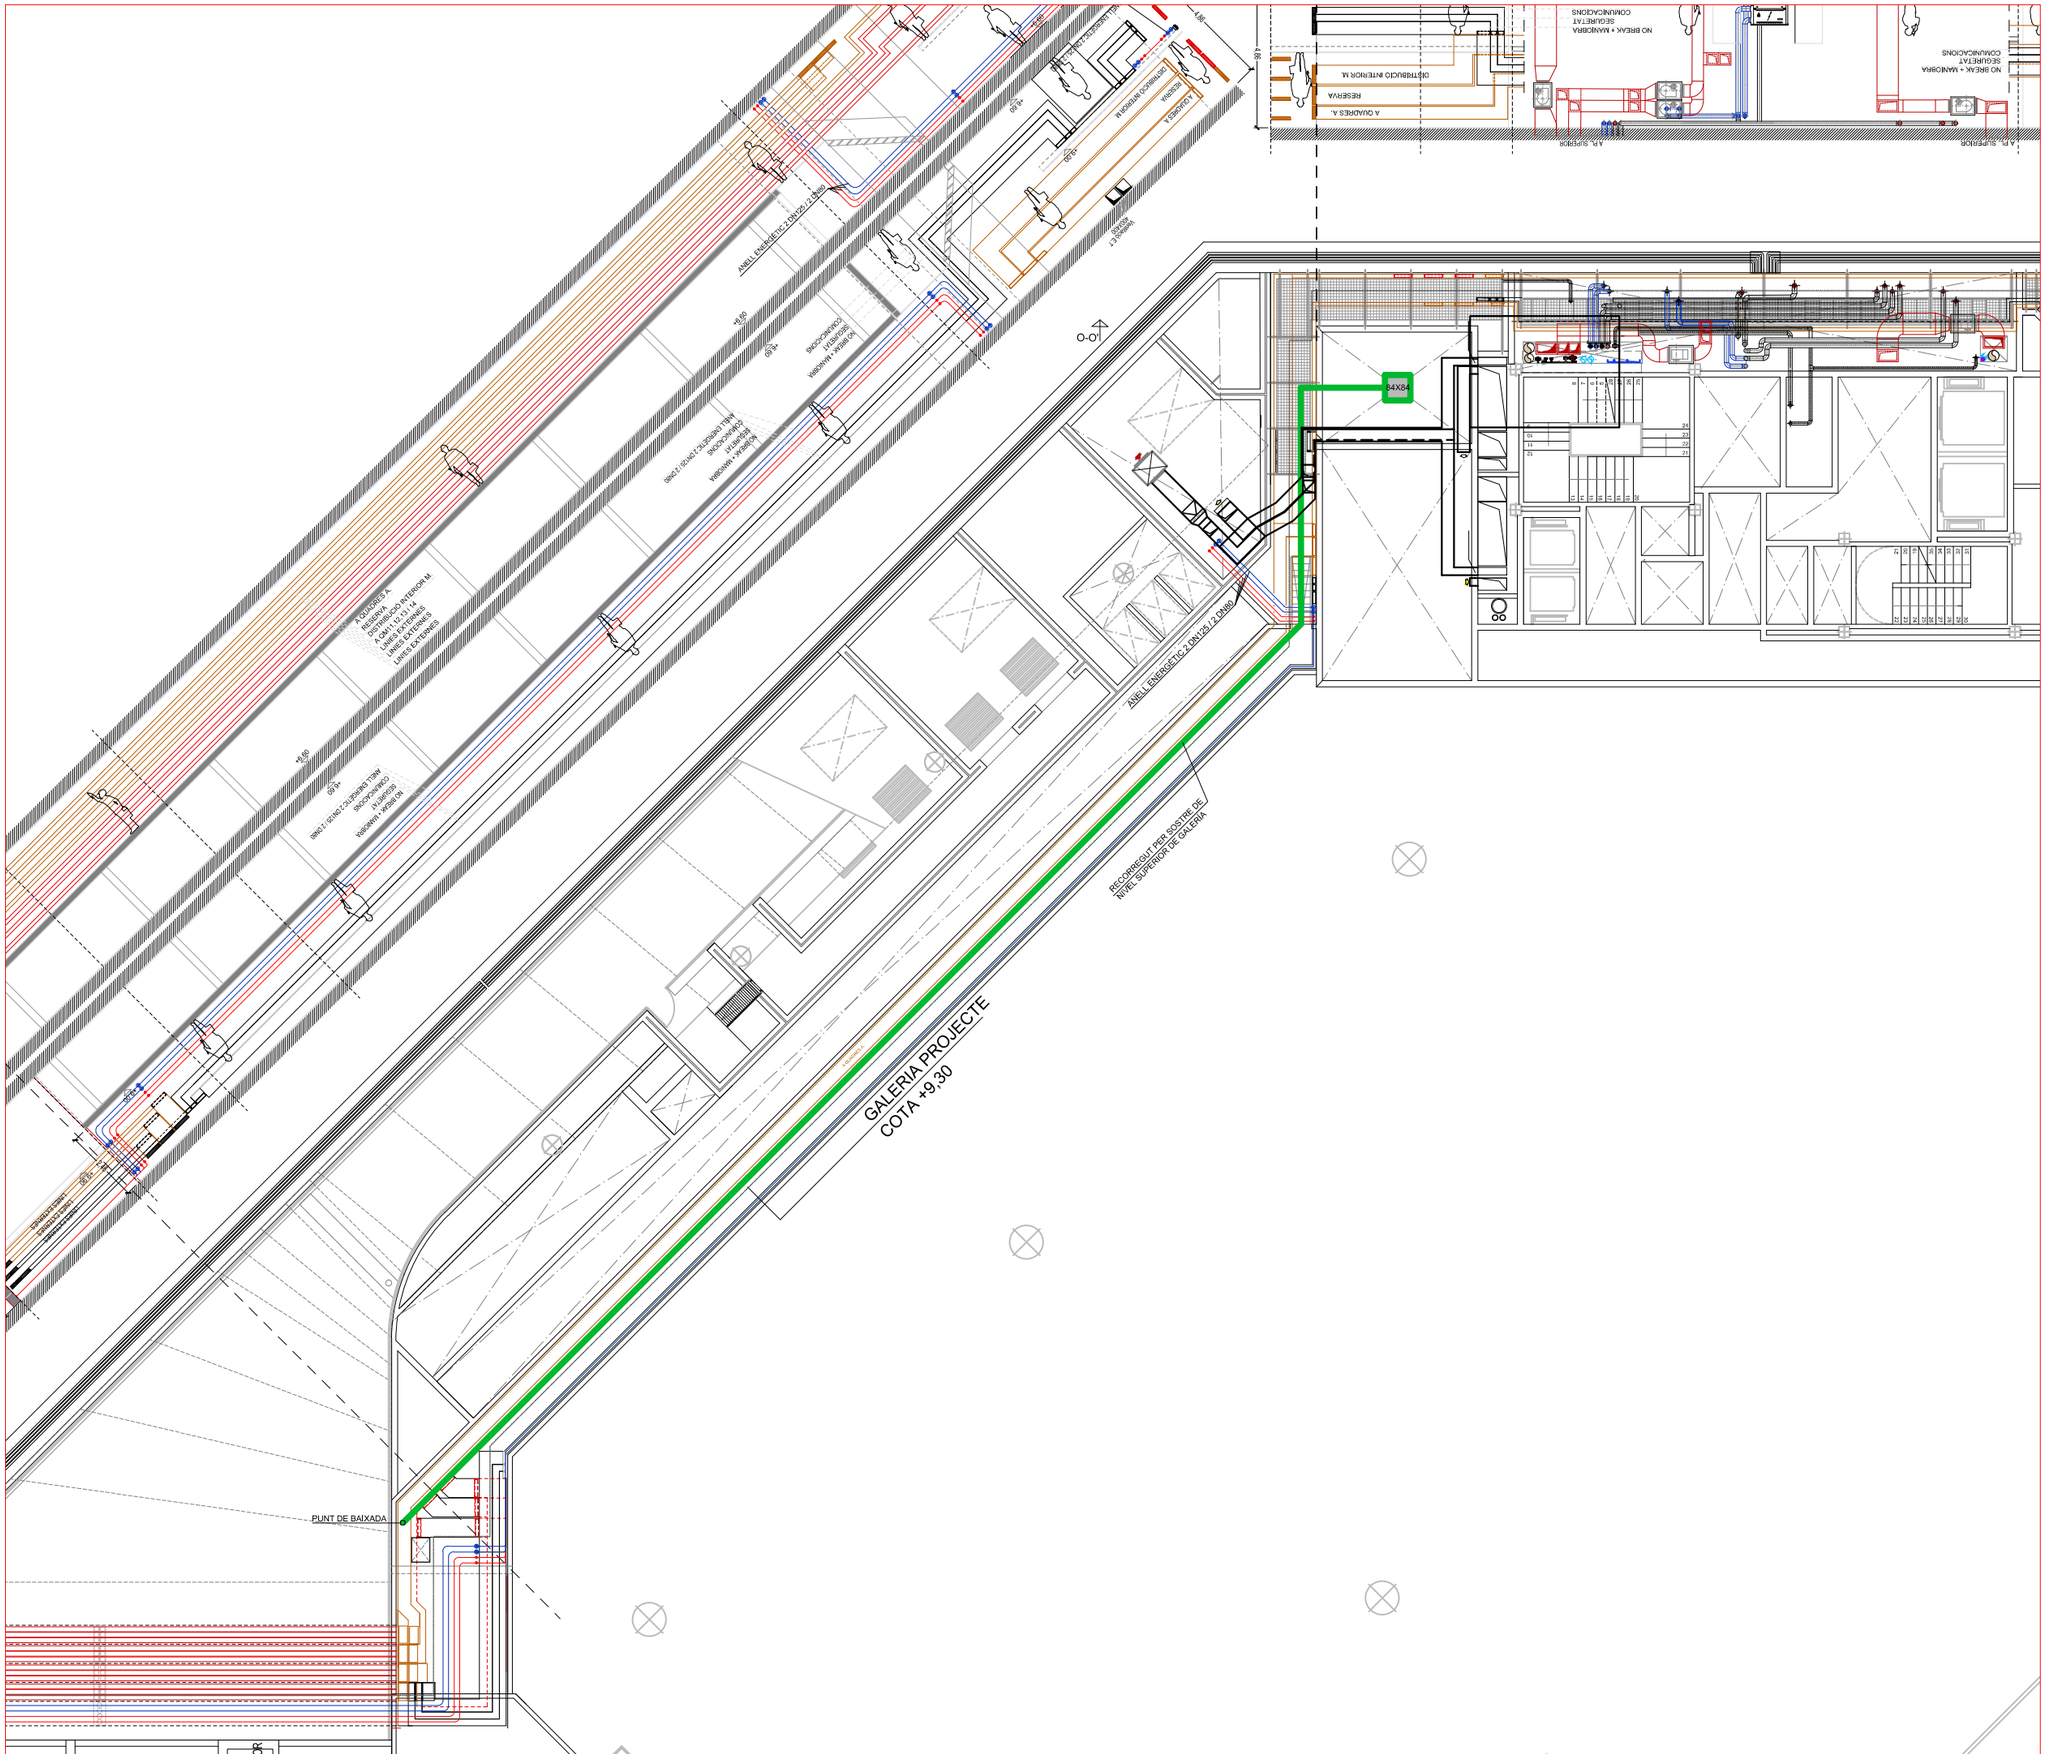


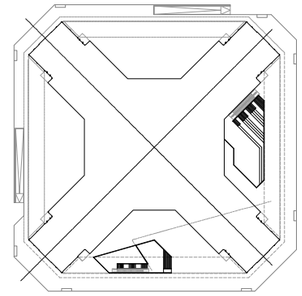

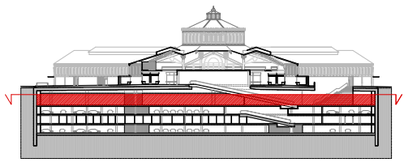

FECHA
MODIFICADO
REV
FECHA
MODIFICADO
REV

DATA DEL PLÀNOL:

TÍTOL DEL PLÀNOL:
INSTAL.LACIONS
PLANTA SOTERRANI 1. NIVELL SUPERIOR.
LOCAL QM10

elainsa elecnor

mmbb
Mercats de Barcelona
Institut Municipal de Mercats de Barcelona

Ajuntament de Barcelona

PROJECTE EXECUTIU DE:

PROJECTE MODIFICAT DEL NOU MERCAT DE SANT ANTONI. INSTAL·LACIONS

EMPLAÇAMENT:

BARCELONA

RAVETLLAT-RIBAS, S.L.P.

PERE JOAN RAVETLLAT, CARME RIBAS

COL·LABORADORS:

ESTRUCTURA: ESTEYCO, enginyeria

INSTAL·LACIONS: AA25/s.c.p., MIQUEL CAMPS

TÍTOL DEL PLÀNOL:

INSTAL.LACIONS

PLANTA SOTERRANI 1. NIVELL SUPERIOR.

LOCAL QM10

ESCALA:

N

A1 1/100
A3 1/200

DATA:

ASBUILT JUNY 2018

NÚM. PLÀNOL:

IZ-I22.04