


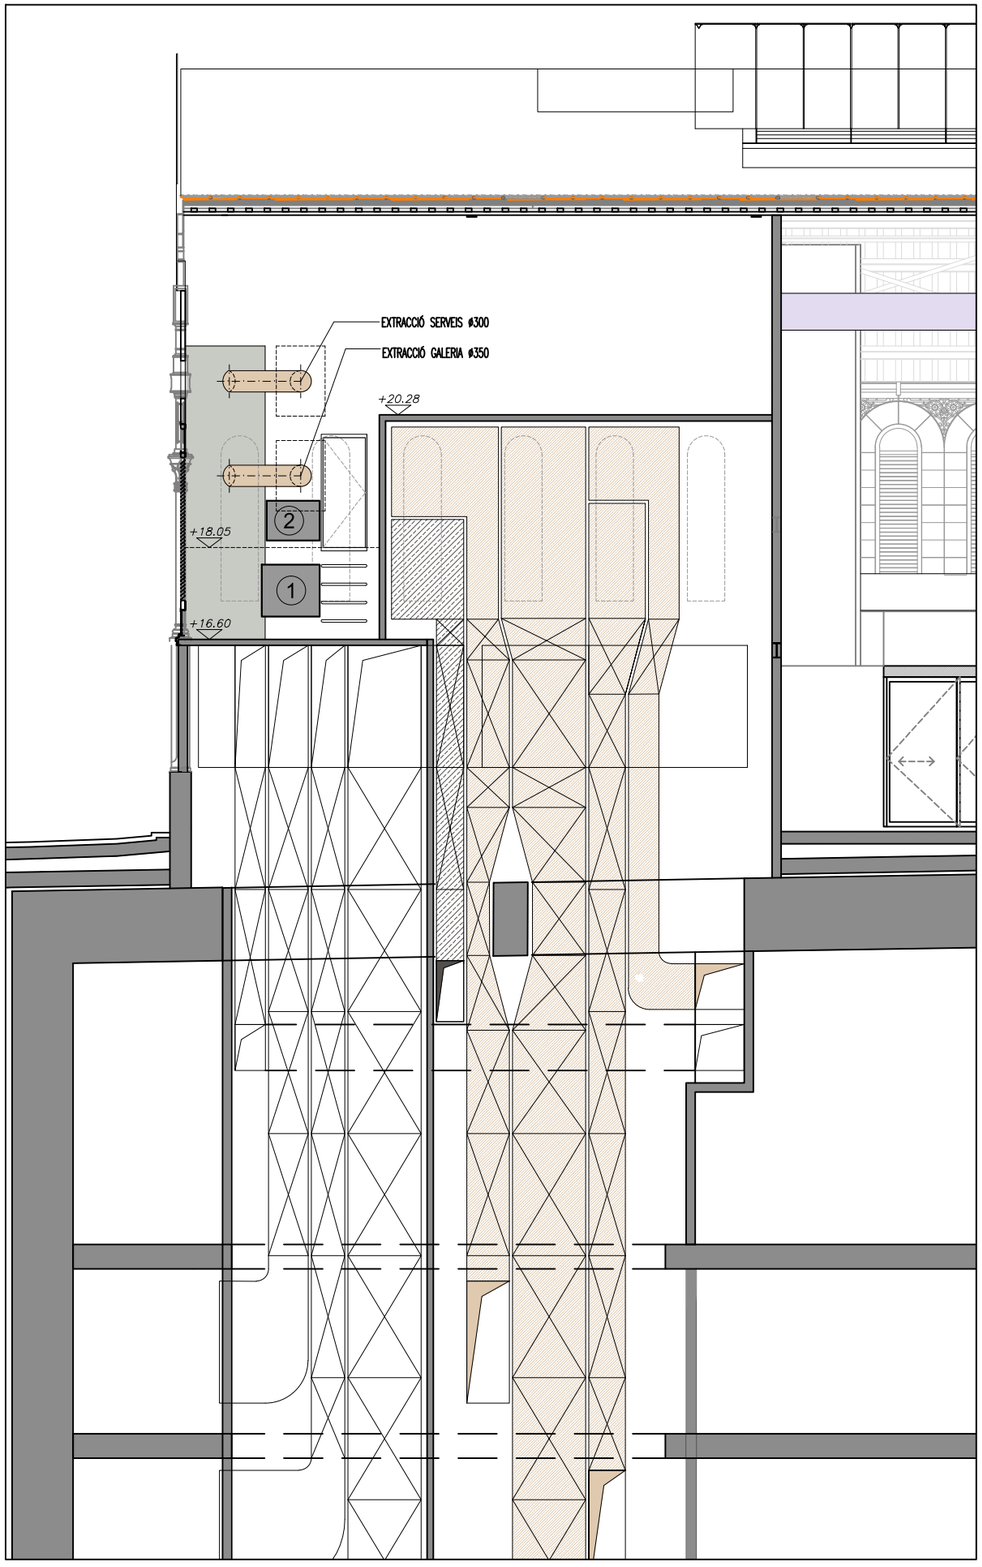


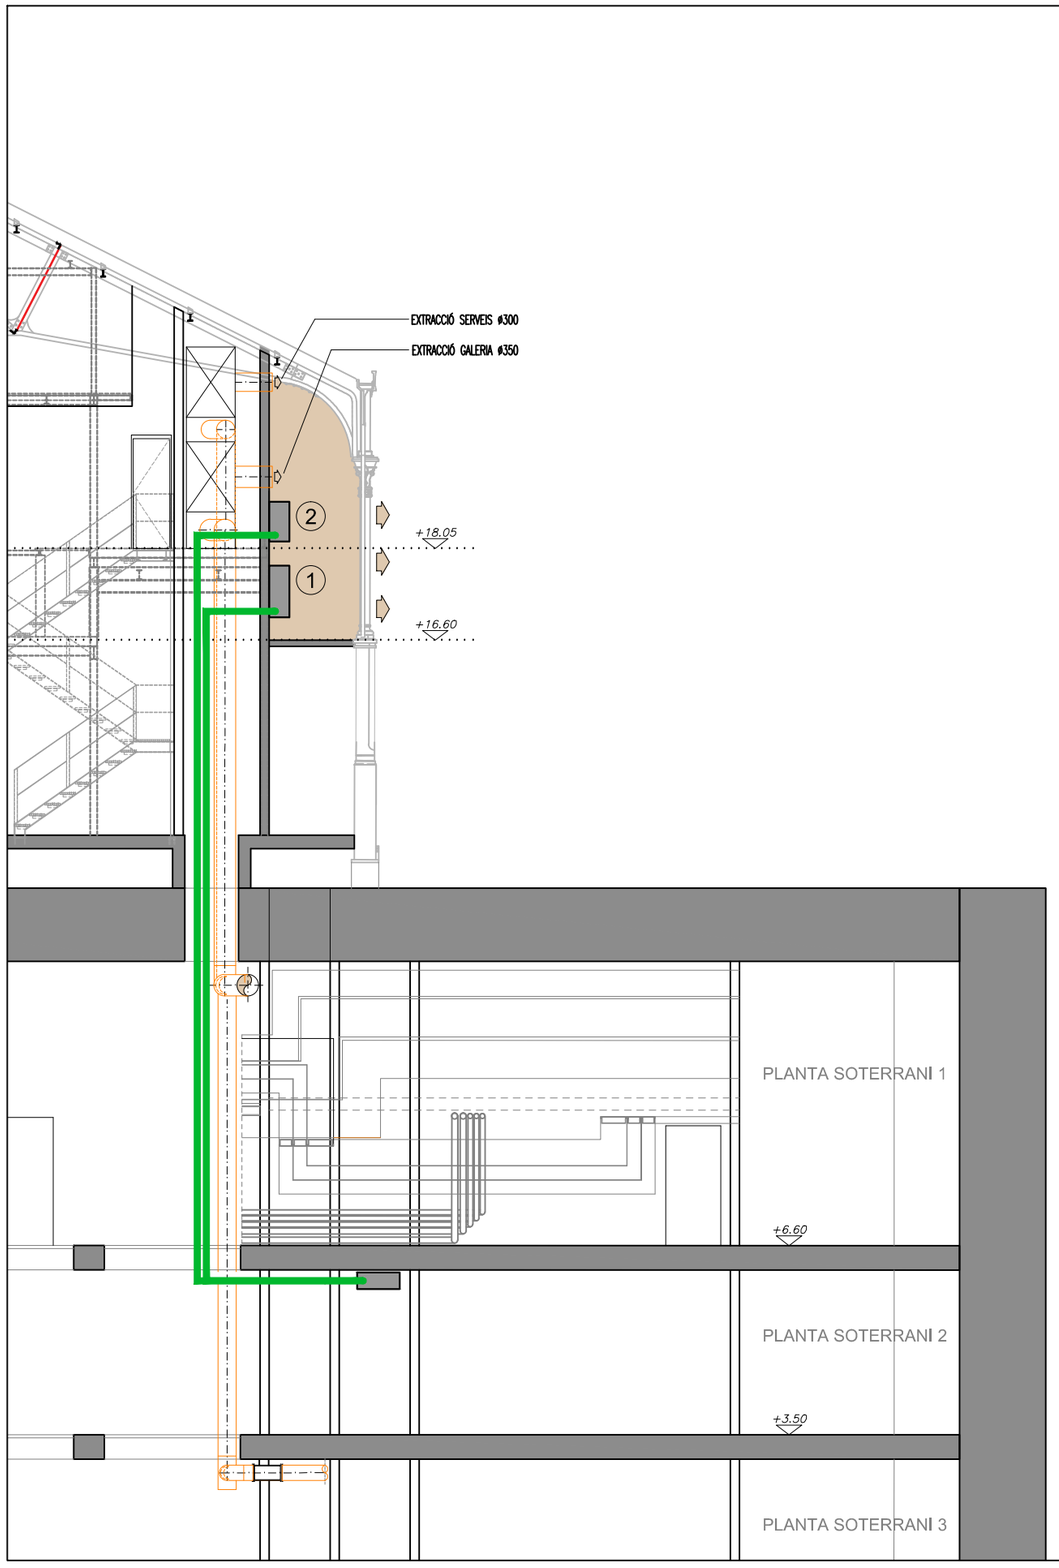

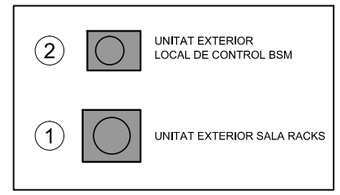

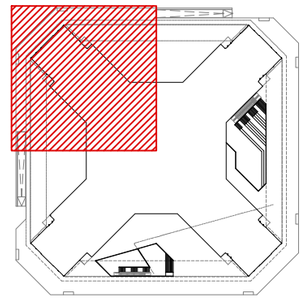

FECHA
MODIFICADO
REV
FECHA
MODIFICADO
REV
DATA DEL PLÀNOL:
TÍTOL DEL PLÀNOL:
INSTAL.LACIONS
SALA CONTROL BSM. TESTA BORRELL-TAMARIT
SECCIONS

Mercats de Barcelona
Institut Municipal de Mercats de Barcelona

Ajuntament de Barcelona

PROJECTE EXECUTIU DE:

PROJECTE MODIFICAT DEL NOU MERCAT DE SANT ANTONI. INSTAL·LACIONS

EMPLAÇAMENT:

BARCELONA

RAVETLLAT-RIBAS, S.L.P.
PERE JOAN RAVETLLAT, CARME RIBAS

COL·LABORADORS:
ESTRUCTURA: ESTEYCO, enginyeria
INSTAL·LACIONS: AA25/s.c.p., MIQUEL CAMPS

TÍTOL DEL PLÀNOL:

INSTAL.LACIONS

SALA CONTROL BSM. TESTA BORRELL-TAMARIT
SECCIONS

ESCALA:

0 0,5 1 2,5 **A3 1/100**

DATA:

ASBUILT JUNY 2018

NÚM. PLÀNOL:

IZ-I22 .08

elainsa elecnor