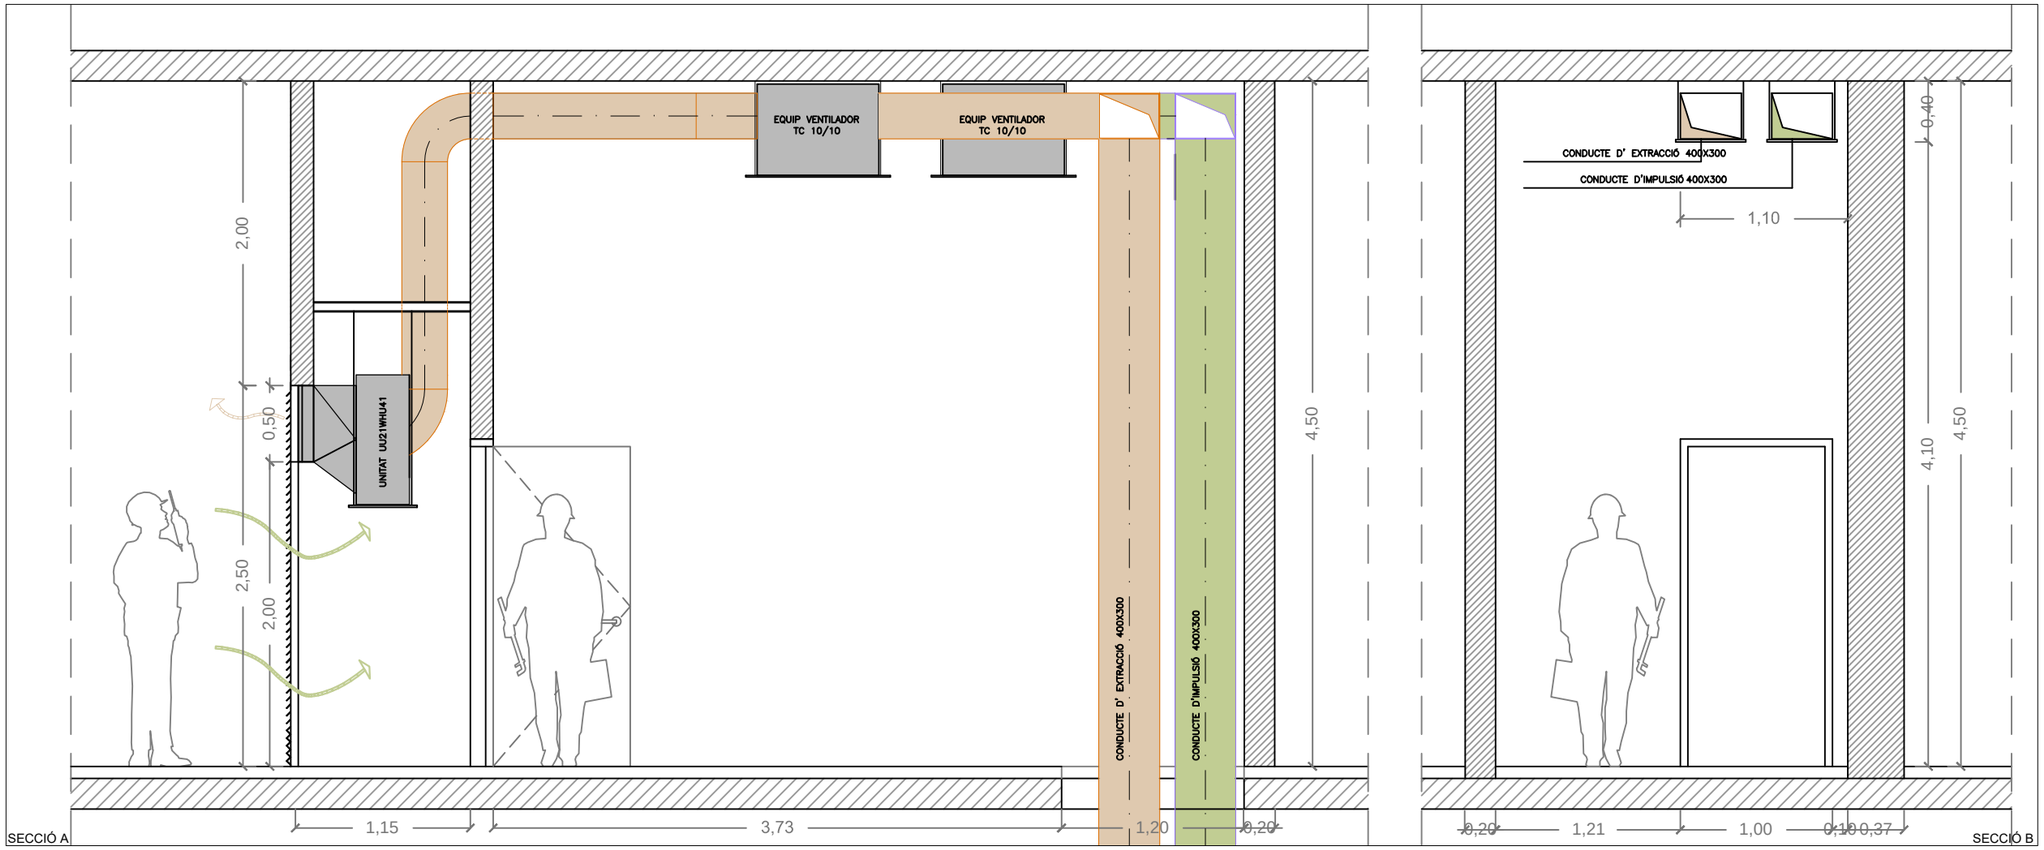
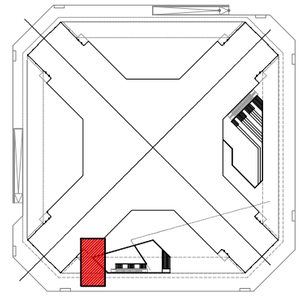
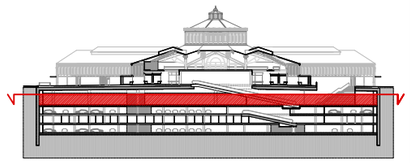


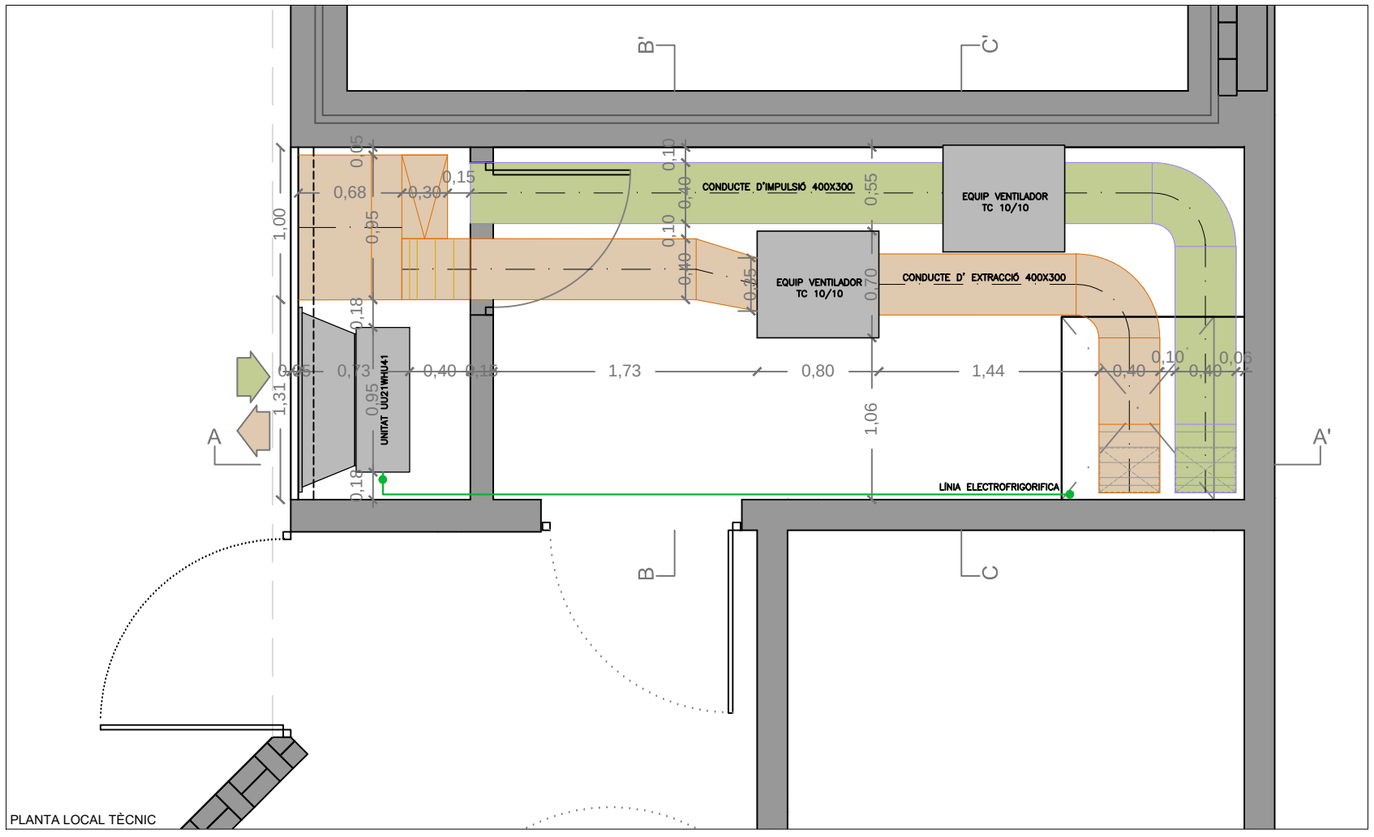

SECCIÓ A



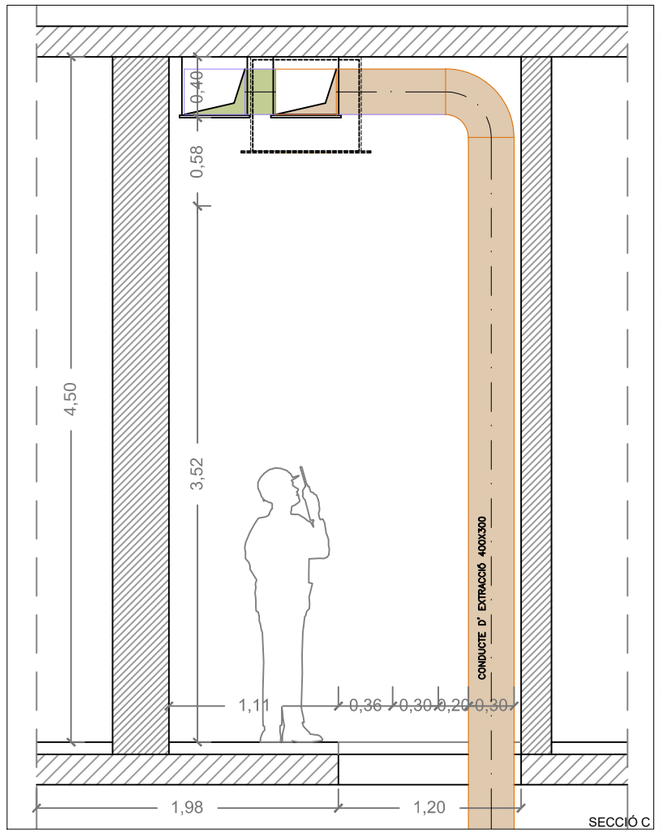

SECCIÓ B








PLANTA LOCAL TÈCNIC




SECCIÓ C

FECHA | MODIFICADO | REV | FECHA | MODIFICADO | REV

TÍTOL DEL PLÀNOL: INSTAL.LACIONS PLANTA SOTERRANI 1 LOCAL TÈCNIC MANSO

Mercats de Barcelona
Institut Municipal de Mercats de Barcelona

Ajuntament de Barcelona

PROJECTE EXECUTIU DE:

PROJECTE MODIFICAT Núm. 2 DEL NOU MERCAT DE SANT ANTONI. INSTAL·LACIONS

EMPLAÇAMENT:

BARCELONA

RAVETLLAT-RIBAS, S.L.P.

PERE JOAN RAVETLLAT, CARME RIBAS

COL·LABORADORS:

ESTRUCTURA: ESTEYCO, enginyeria

INSTAL·LACIONS: AA25/s.c.p., MIQUEL CAMPS

TÍTOL DEL PLÀNOL:

**INSTAL.LACIONS**

**PLANTA SOTERRANI 1**

**LOCAL TÈCNIC MANSO**

ESCALA:

**A1 1/25**
**A3 1/50**

DATA:

ASBUILT JUNY 2018

NÚM. PLÀNOL:

**IZ-I22 09**