

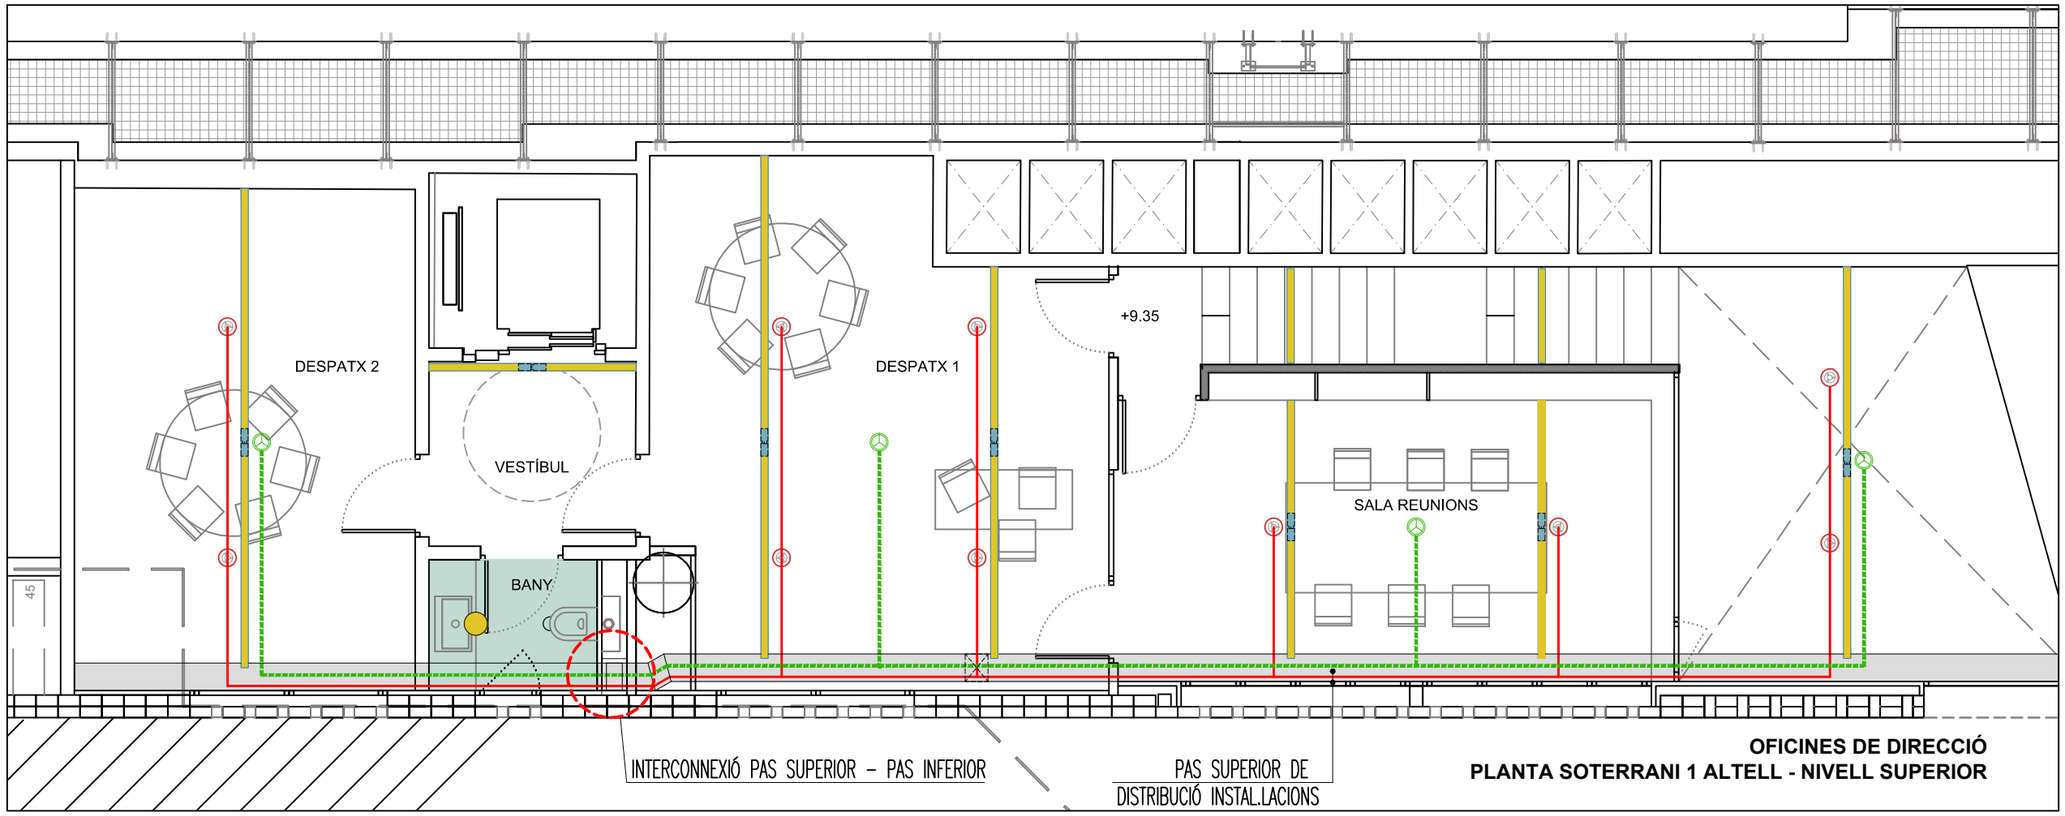


OFICINES DE DIRECCIÓ
PLANTA SOTERRANI 1 ALTELL - NIVELL SUPERIOR

- LLUMENERA LED LINIAL D'INTERIOR
- LLUMENERA LED PUNTUAL D'INTERIOR
- LLUMENERA LED D'EMERGÈNCIA ENCASTADA
- LLUMENERA LED D'EMERGÈNCIA INTEGRADA
- M01 COMMUTADOR ENCASTAT
- M02 DOBLE COMMUTADOR ENCASTAT
- M10 PRESA CORRENT ENCASTADA
- M11 DOBLE PRESA DE CORRENT ENCASTADA
- M12 PRESA DE CORRENT ESTANCA ENCASTADA
- M17 PRESA DE CORRENT ACS INT 2P/PC/PL
- VPE 1 VIDEOPORTER EXTERIOR/INTERIOR
- CANONADA CIRCUIT RUIXADORS
- RUIXADOR DE SOSTRE M / VERTICAL / PENJANT
- DETECTOR ÒPTIC DE FUM
- EXTRACTOR AIRE SERVEIS
- LÍNEA ELECTROFRIGORÍFICA
- UNITAT TERMINAL T / CONSOLA

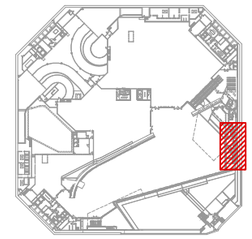

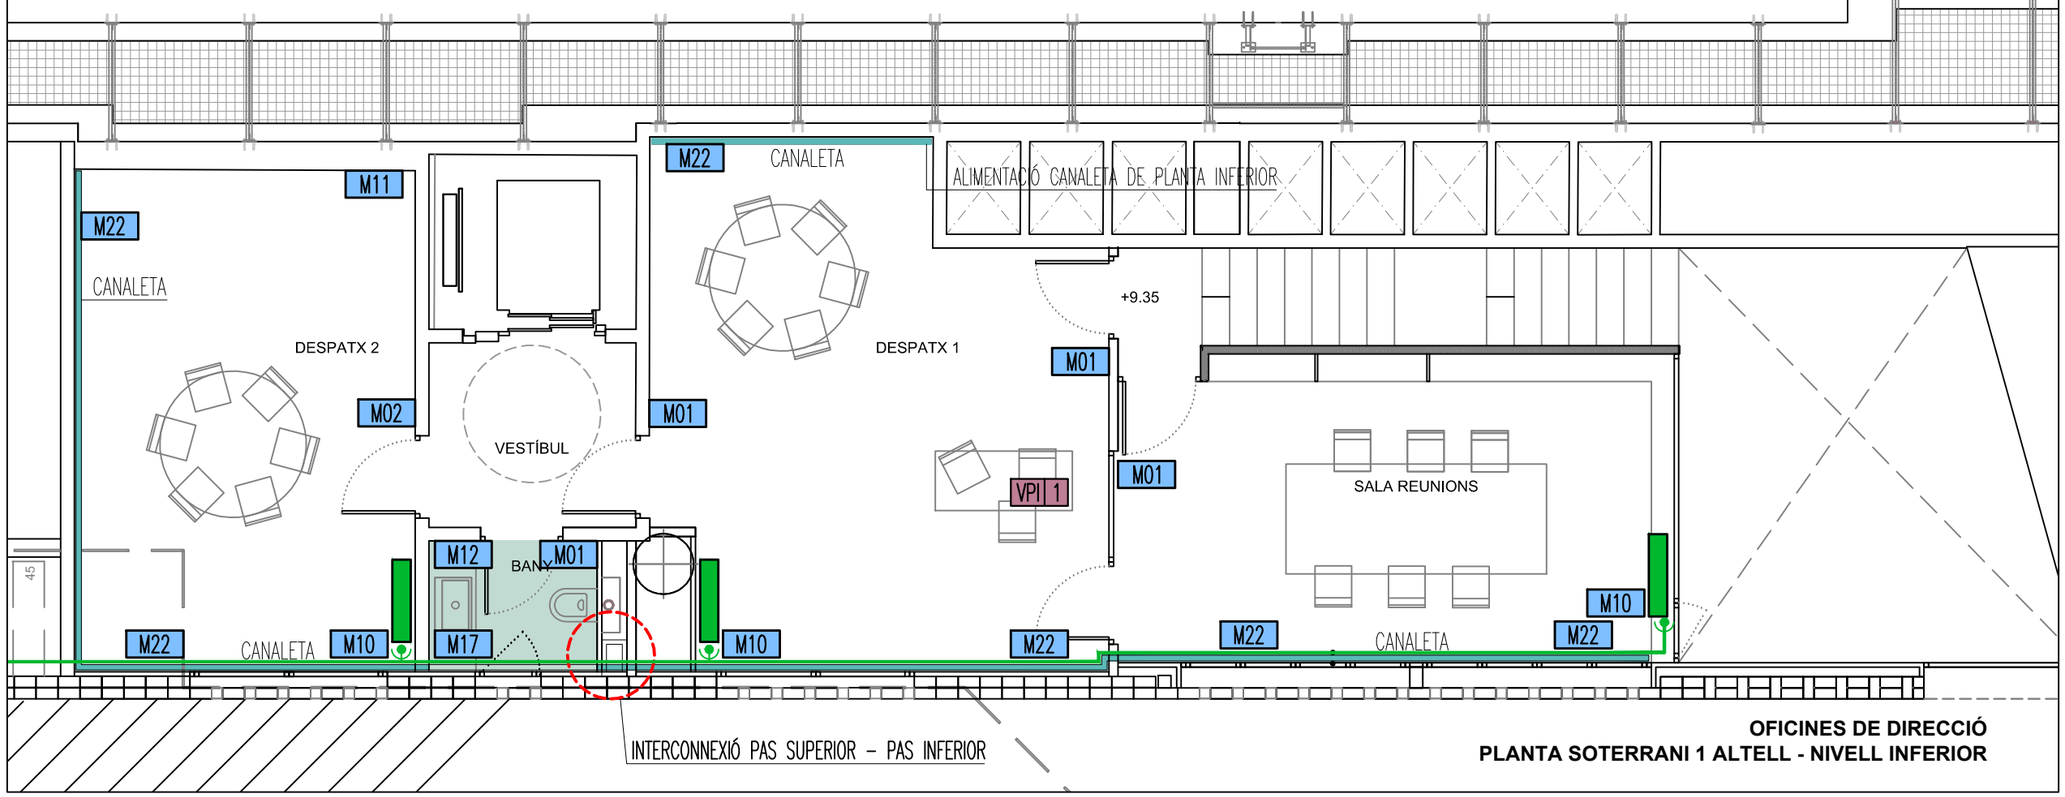

OFICINES DE DIRECCIÓ
PLANTA SOTERRANI 1 ALTELL - NIVELL INFERIOR

REV	MODIFICADO	FECHA

REV	MODIFICADO	FECHA

TÍTOL DEL PLÀNOL:
INSTAL.LACIONS
OFICINES DE DIRECCIÓ
PLANTA SOTERRANI 1 ALTELL

Mercats de Barcelona
Institut Municipal de Mercats de Barcelona

...\BASES\Ajuntament+Mercats 2010.jpg

PROJECTE EXECUTIU DE:

PROJECTE MODIFICAT DEL NOU MERCAT DE SANT ANTONI. INSTAL·LACIONS

EMPLAÇAMENT:

BARCELONA

RAVETLLAT-RIBAS, S.L.P.

PERE JOAN RAVETLLAT, CARME RIBAS

COL·LABORADORS:

ESTRUCTURA: ESTEYCO, enginyeria

INSTAL·LACIONS: AA25/s.c.p., MIQUEL CAMPS

TÍTOL DEL PLÀNOL:
INSTAL.LACIONS
OFICINES DE DIRECCIÓ
PLANTA SOTERRANI 1 ALTELL

ESCALA:

A1 1/75
A3 1/150

DATA:

ASBUILT JUNY 2018

NÚM. PLÀNOL:

IZ-I23.02