
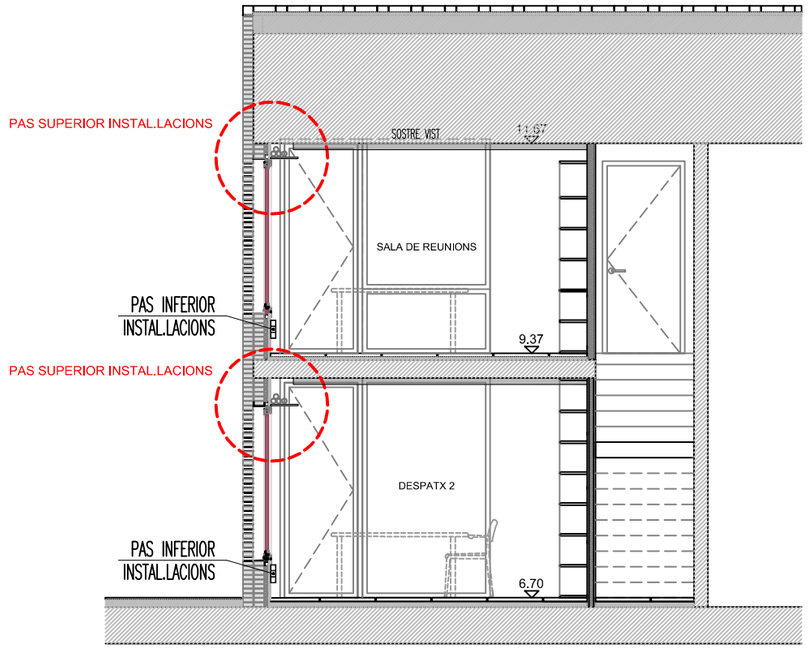


SECCIÓ A - OFICINES DE DIRECCIÓ DESPATXOS

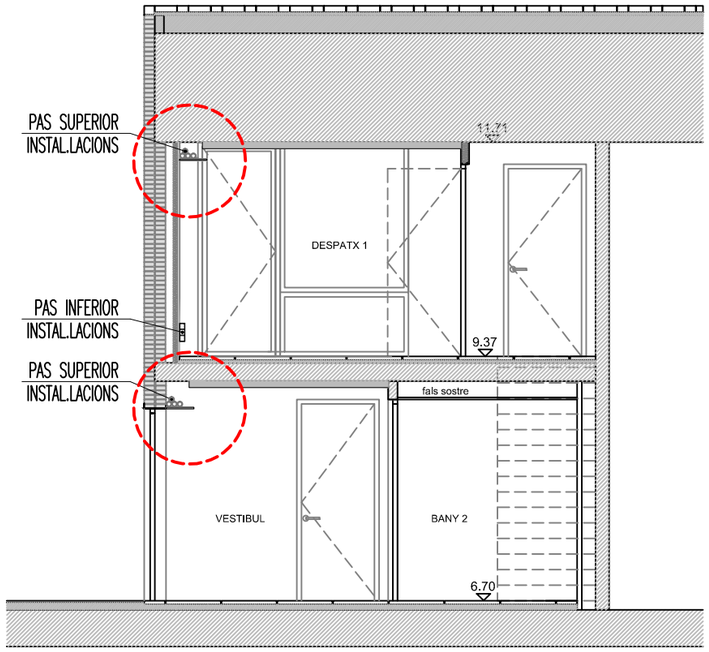

SECCIÓ B - OFICINES DE DIRECCIÓ DISTRIBUIDOR i DESPATX

	FECHA	MODIFICADO	REV

	FECHA	MODIFICADO	REV

TÍTOL DEL PLÀNOL:
INSTAL.LACIONS
OFICINES DE DIRECCIÓ
PLANTA SOTERRANI 1 ALTELL

Mercats de Barcelona
Institut Municipal de Mercats de Barcelona

)BASES\Ajuntament+Mercats 2010.jpg

PROJECTE EXECUTIU DE:

PROJECTE MODIFICAT DEL NOU MERCAT DE SANT ANTONI. INSTAL·LACIONS

EMPLAÇAMENT:

BARCELONA

RAVETLLAT-RIBAS, S.L.P.
PERE JOAN RAVETLLAT, CARME RIBAS

COL·LABORADORS:
ESTRUCTURA: ESTEYCO, enginyeria
INSTAL·LACIONS: AA25/s.c.p., MIQUEL CAMPS

TÍTOL DEL PLÀNOL:
INSTAL.LACIONS
OFICINES DE DIRECCIÓ
PLANTA SOTERRANI 1 ALTELL

ESCALA:
A1 1/75
A3 1/150

DATA:
ASBUILT JUNY 2018

NÚM. PLÀNOL:
IZ-I23.03