

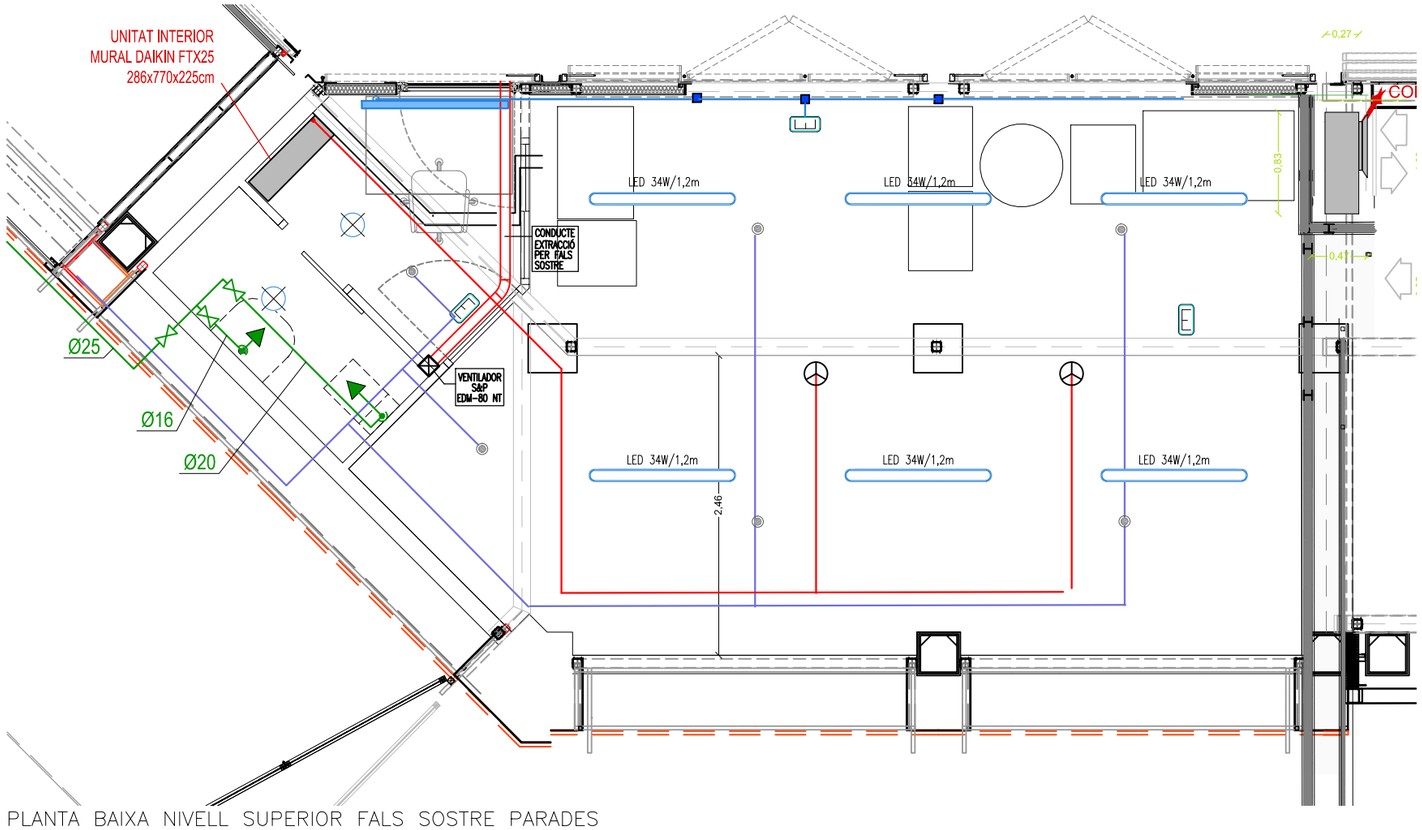


PLANTA BAIXA NIVELL SUPERIOR FALS SOSTRE PARADES

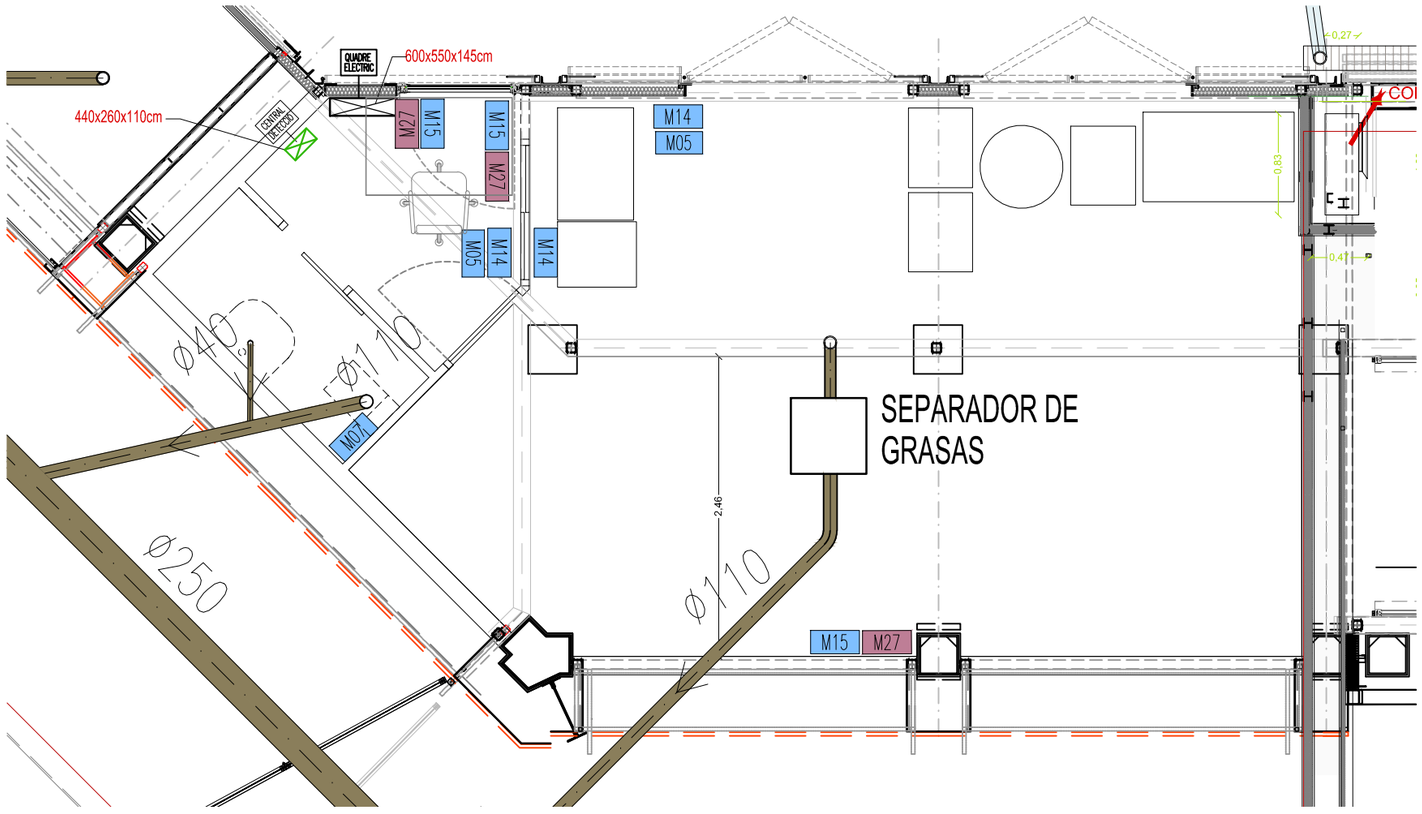

PLANTA BAIXA NIVELL INFERIOR FALS SOSTRE PARADES

- LÍNIA FRIGORÍFICA
- LLUMENERA LED ESTANCA 1x34W M/SUPERFICIAL
- LLUMENERA LED SUPERFICIAL
- LLUM. LED ESTANCA SUPERFICIAL
- BLOC AUTÒNOM ESTANC LED 250/160lm M/SUPERFICIAL
- CONDUCTE D'ELECTRICITAT
- AIGUA FREDA SANITÀRIA (AFS)
- VÀLVULA DE PAS PRESA
- SORTIDA D'AIGUA AFS
- CANONADA CIRCUIT RUIXADORS AMB
- RUIXADOR DE SOSTRE M/VERTICAL PENJANT
- DETECTOR ÒPTIC DE FUM
- M05 — COMMUTADOR ESTANC SUPERFICIAL
- M07 — DETECTOR DE PRESÈNCIA
- M14 — PRESA DE CORRENT ESTANCA SUPERFICIAL
- M15 — DOBLE PRESA DE CORRENT ESTANCA SUPERFICIAL
- AE — ALARMA EXTERIOR
- M27 — DOBLE PRESA VEU-DADES M/SUPERFICIAL
- M28 — PRESA VEU-DADES M/SUPERFICIAL

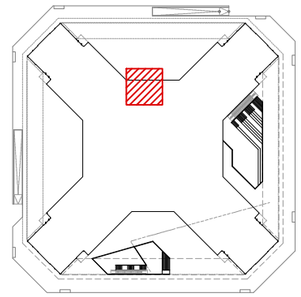

	FECHA	MODIFICADO	REV

TÍTOL DEL PLÀNOL: INSTAL.LACIONS PUNT VERD PLANTA BAIXA

elainsa elecnor

Mercats de Barcelona
Institut Municipal de Mercats de Barcelona

Ajuntament de Barcelona

PROJECTE EXECUTIU DE:

PROJECTE MODIFICAT Núm. 2 DEL NOU MERCAT DE SANT ANTONI. INSTAL·LACIONS

EMPLAÇAMENT:

BARCELONA

RAVETLLAT-RIBAS, S.L.P.
PERE JOAN RAVETLLAT, CARME RIBAS

COL·LABORADORS:
ESTRUCTURA: ESTEYCO, enginyeria
INSTAL·LACIONS: AA25/s.c.p., MIQUEL CAMPS

TÍTOL DEL PLÀNOL:
INSTAL.LACIONS
PUNT VERD
PLANTA BAIXA

ESCALA:

A3 1/100

DATA:

ASBUILT JUNY 2018

NÚM. PLÀNOL:

IZ-I25 01