
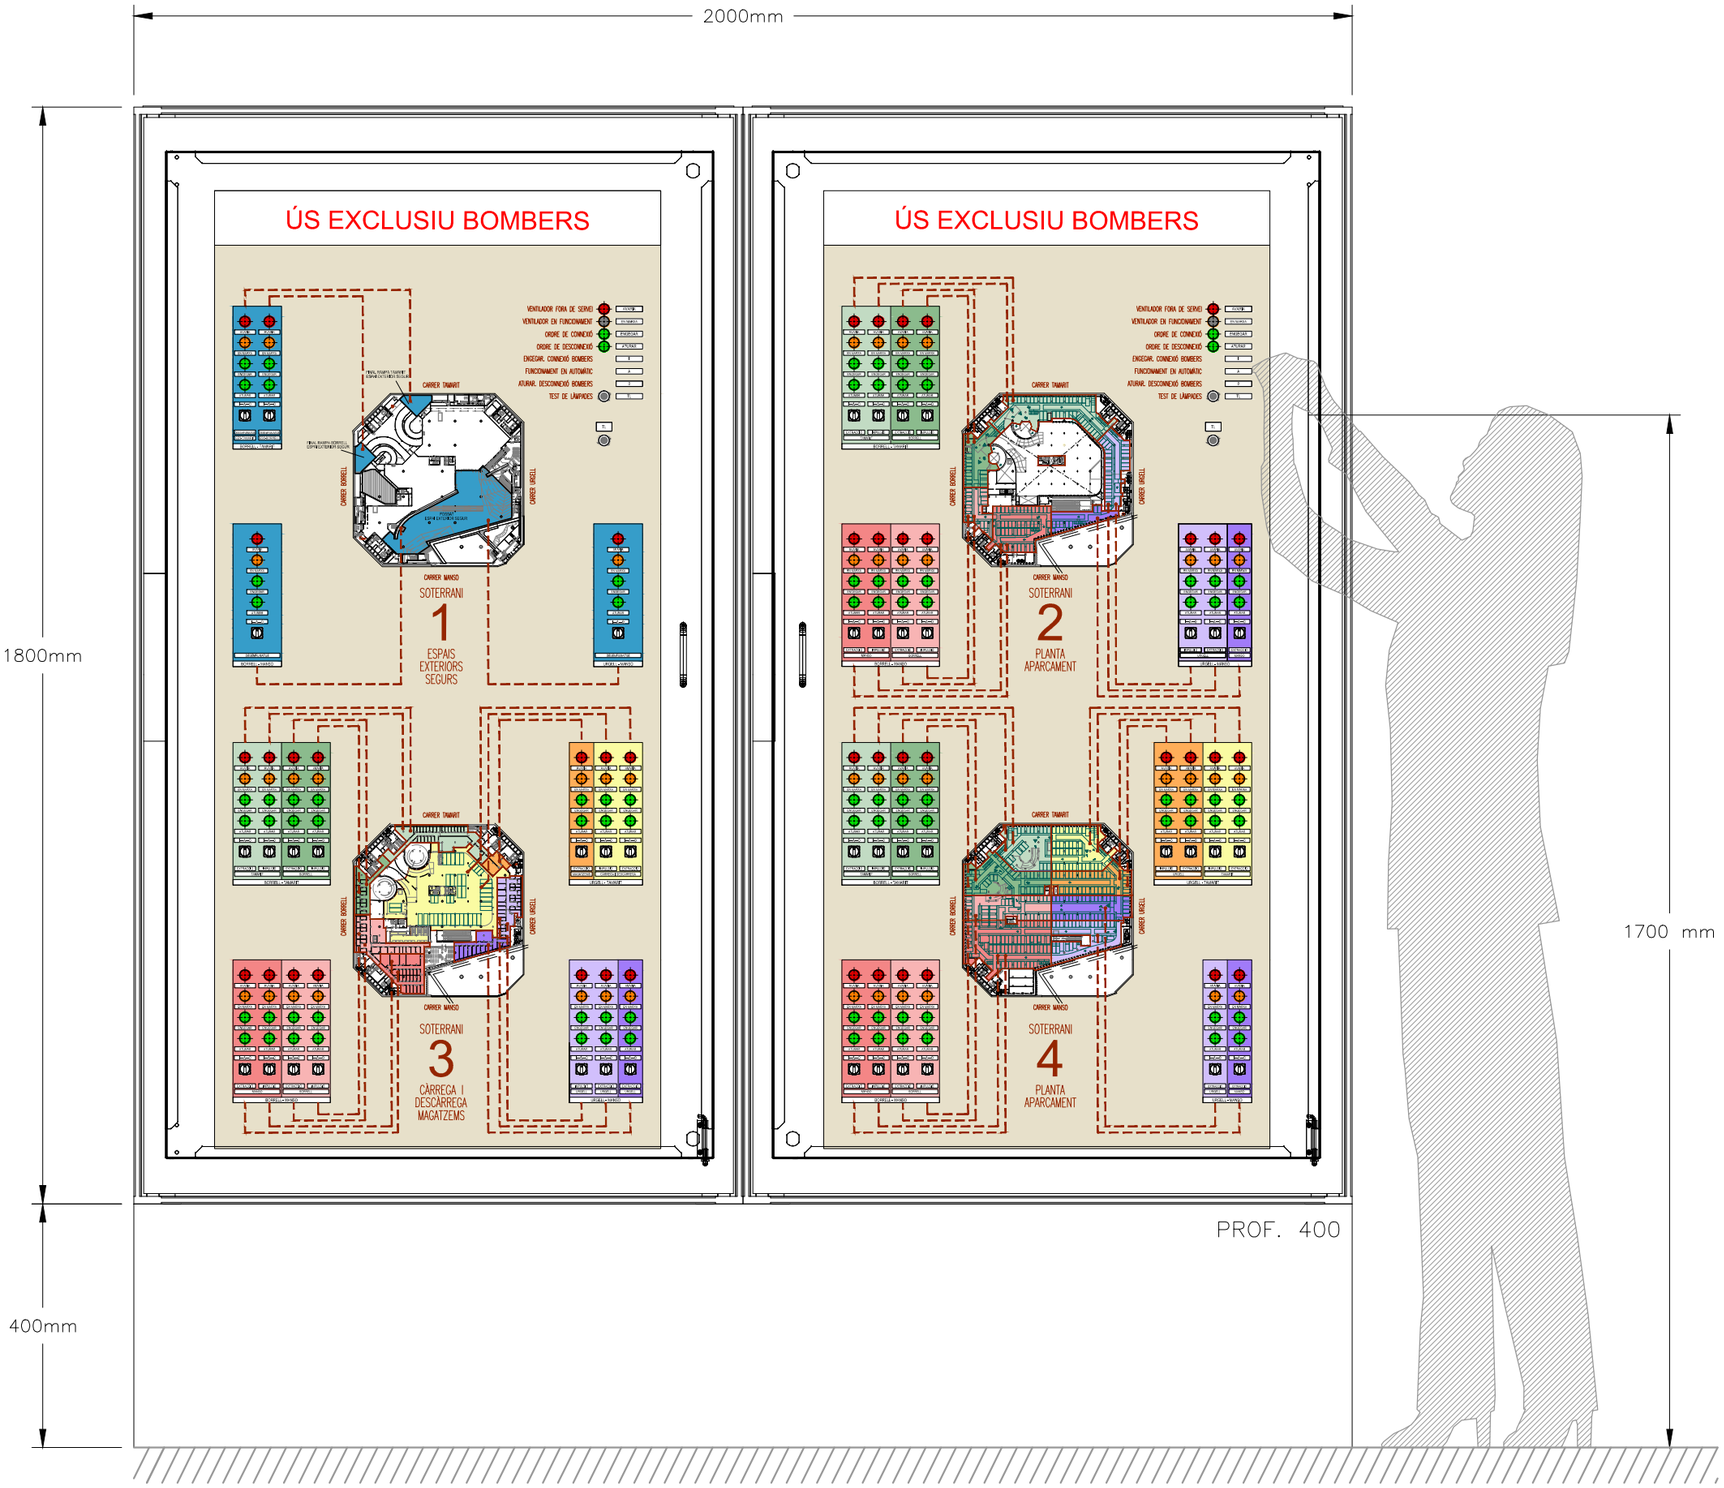


PLANTA SOTERRANI 1

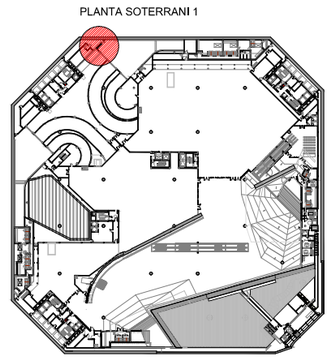

REV	MODIFICADO	FECHA
REV	MODIFICADO	FECHA

TÍTOL DEL PLÀNOL:
INSTAL.LACIONS
FRONTAL QUADRE SPEIS
PLANTA SOTERRANI 1

Mercats de Barcelona
Institut Municipal de Mercats de Barcelona

Ajuntament de Barcelona

PROJECTE EXECUTIU DE:

PROJECTE MODIFICAT Núm. 2 DEL NOU MERCAT DE SANT ANTONI. INSTAL·LACIONS

EMPLAÇAMENT:

BARCELONA

RAVETLLAT-RIBAS, S.L.P.
PERE JOAN RAVETLLAT, CARME RIBAS

COL·LABORADORS:
ESTRUCTURA: ESTEYCO, enginyeria
INSTAL·LACIONS: AA25/s,c,p,, MIQUEL CAMPS

TÍTOL DEL PLÀNOL:
INSTAL.LACIONS
FRONTAL QUADRE SPEIS
PLANTA SOTERRANI 1

ESCALA:
A1 1/5
A3 1/10

DATA:
ASBUILT JUNY 2018

NÚM. PLÀNOL:
IZ-I28 01

elainsa elecnor